


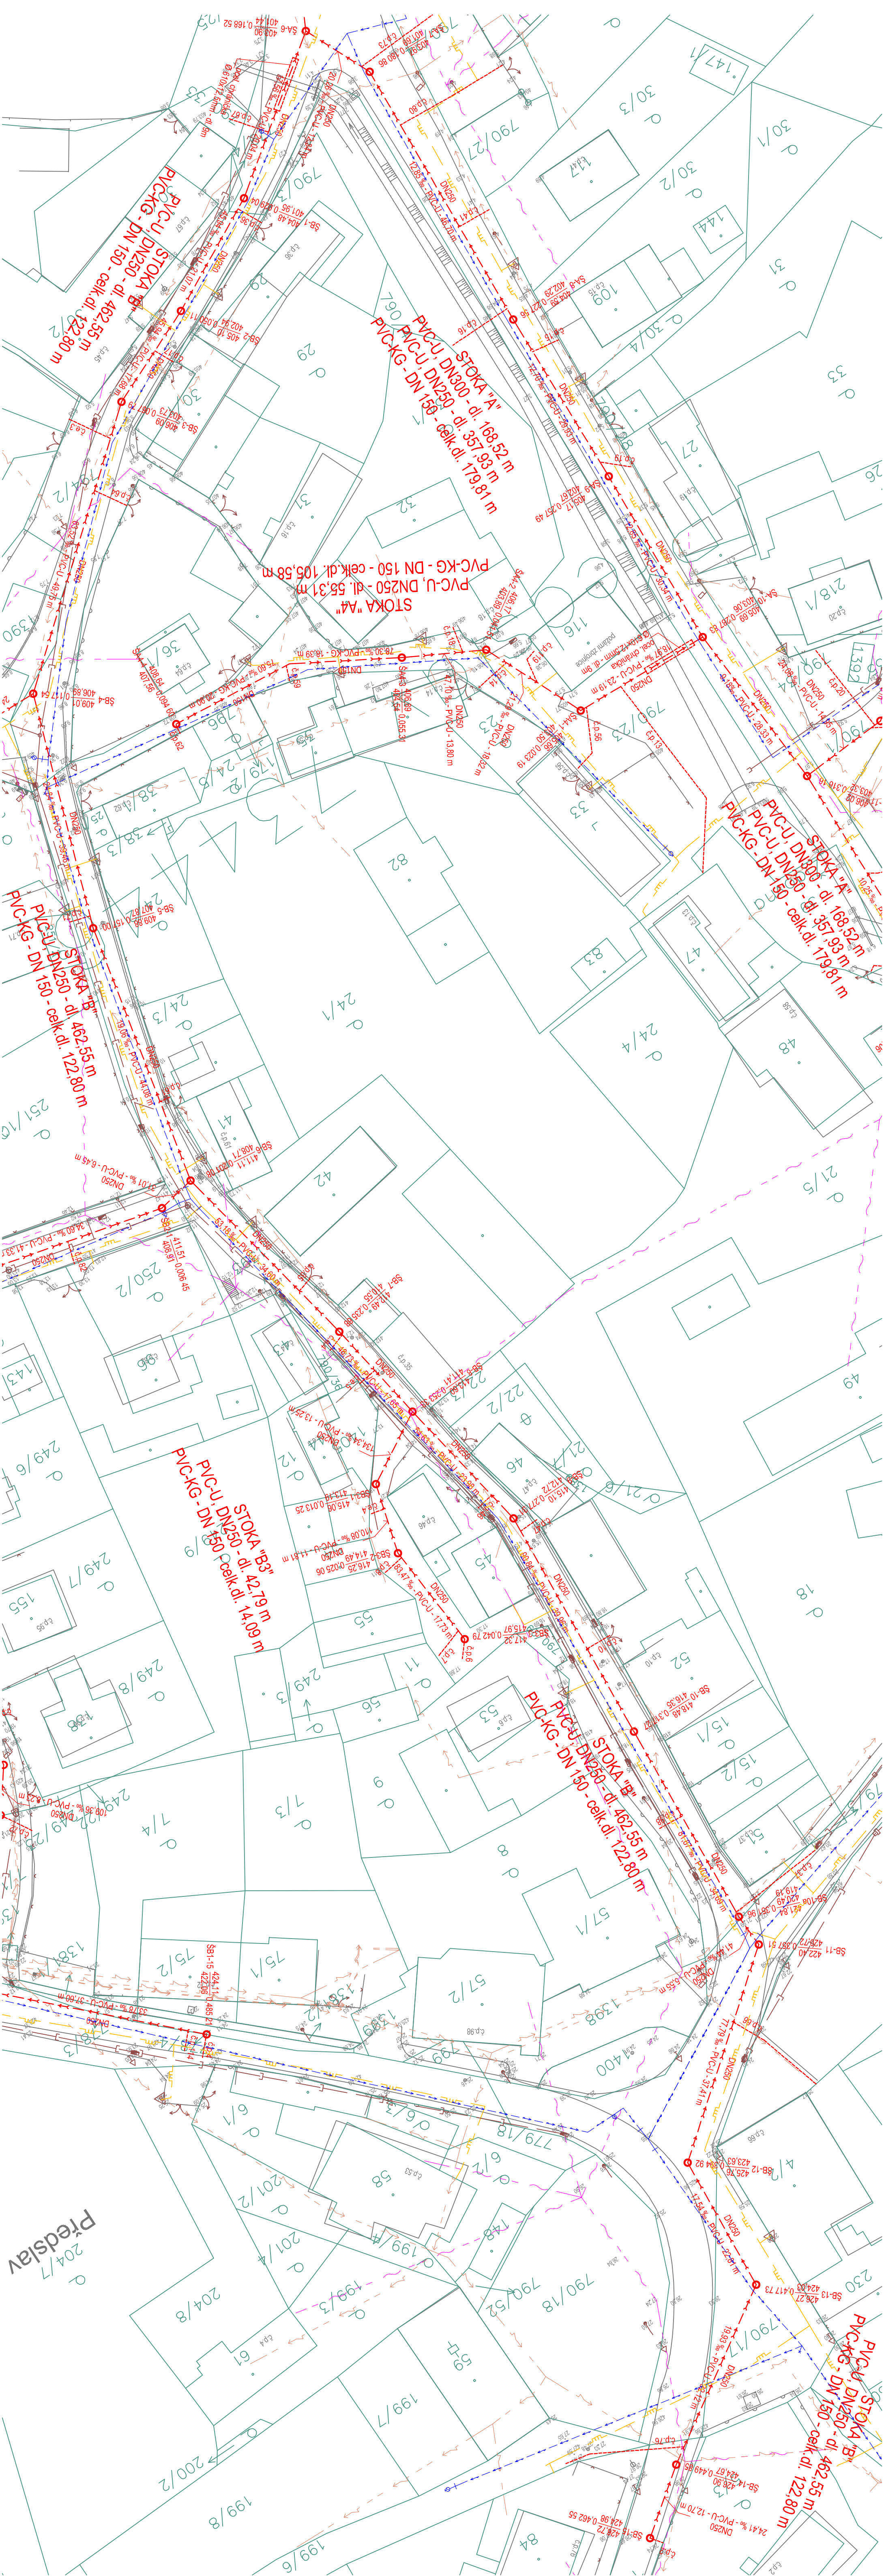

STAVAJÍCÍ ZÁŘÍZENÍ

- VEREJNÁ DEŠŤOVÁ KANALIZACE
- CETIN - NADZEMNÍ SPOLUOVLIV VEDENÍ
- CETIN - PODZEMNÍ SPOLUOVLIV VEDENÍ
- ČEZ - NADZEMNÍ VEDENÍ NÍZKÉHO NAPĚTÍ
- ČEZ - PODZEMNÍ VEDENÍ NÍZKÉHO NAPĚTÍ
- ČEZ - NADZEMNÍ VEDENÍ VYSOKÉHO NAPĚTÍ
- ČEZ - PODZEMNÍ VEDENÍ VYSOKÉHO NAPĚTÍ
- VEREJNÝ VODOVOD

OSTATNÍ

KATASTRALNÍ MAPA

280/4

SEVER

IMOS IMOS Brno, a.s.

ODPOVÍDÁ SKUTEČNÉMU PROVEDENÍ

DOKUMENTACE SKUTEČNÉHO PROVEDENÍ STAVBY			
ODP. PROJEKTANT:	VYPRACOVAL:	DATUM:	Ing. ŠLEMEMDA TOMÁŠ
Ing. ŠLEMEMDA T.	ŠLEMEMNOVA B.	05/2022	HUSOVA 606, BLOVICE
			Projektová a inženýrská činnost
			ICO: 6487061

Bpv

VODOHOSPODÁŘSKÝ PODNIK a.s.		INVESTOR:	
PRAŽSKÁ 14, 303 02 PÍZEŇ		OBEC PŘEDSLAV	
TEL: 377 201 630, e-mail: vhr@vhr.cz, www.vhr.cz		Předslav 53, 339 01 Křelovy	
Hlavní inženýr projektu		Ing. Věrný	
Zpracoval:		Ing. Chval	
Projektant:		Ing. Věrný	
Číslo zakázky:		2029	
Datum:		10/2017	
Počet listů:		5 A4	
Měřítko:		1:500	
Stupněn:		DPS	

NÁZEV VÝKRESU: KOORDINAČNÍ SITUACE - 5. DÍL

C2.5

VÝKRES JE DOŠEDNÍM NÁLEPKEM VPŘÍM, NESMÍ BÝT POULZT A KOPÍROVÁN TŘETÍ OSOBOU, JIŽ PŘEDÁNÍ JINAK S NIM NAKLÁDÁNO BEZ PÍSEMNÉHO POVOLENÍ VPŘÍM.