
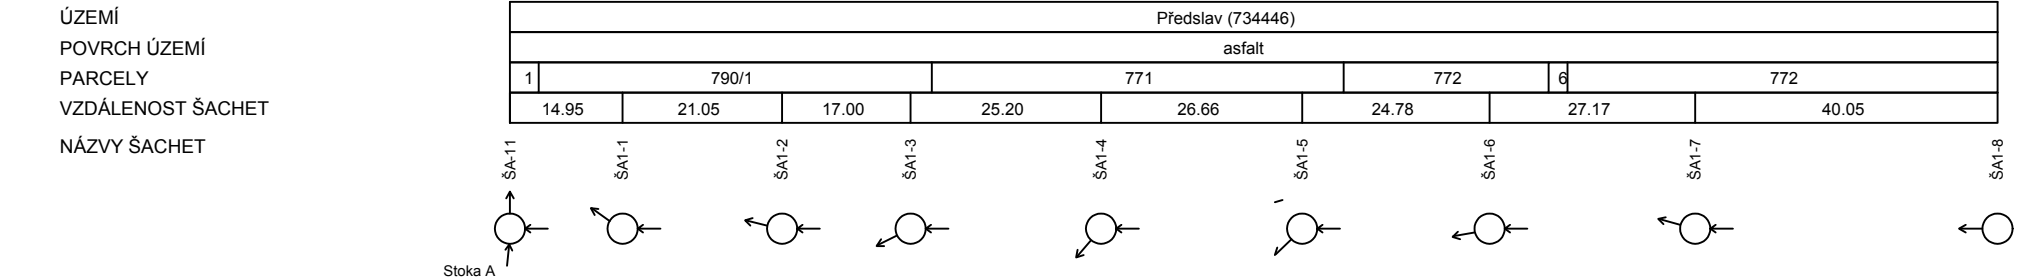


Podélný profil stoky A

MĚŘÍTKO 1:1000 / 1:100


- LEGENDA:
- 41.24 - 6.79
 - 325.38 - 4.60
 - 11.36 - 4.40
 - 160.56 - 2.27
 - 10.95 - 15.17
 - 154.12 - 2.18
 - 6.20 - 11.54
 - 104.41 - 1.48
 - 20.29 - 12.34
 - 136.12 - 2.77
 - 28.94 - 15.55
 - 166.55 - 3.37
 - 38.71 - 5.72
 - 188.91 - 3.84
 - štěrková cesta

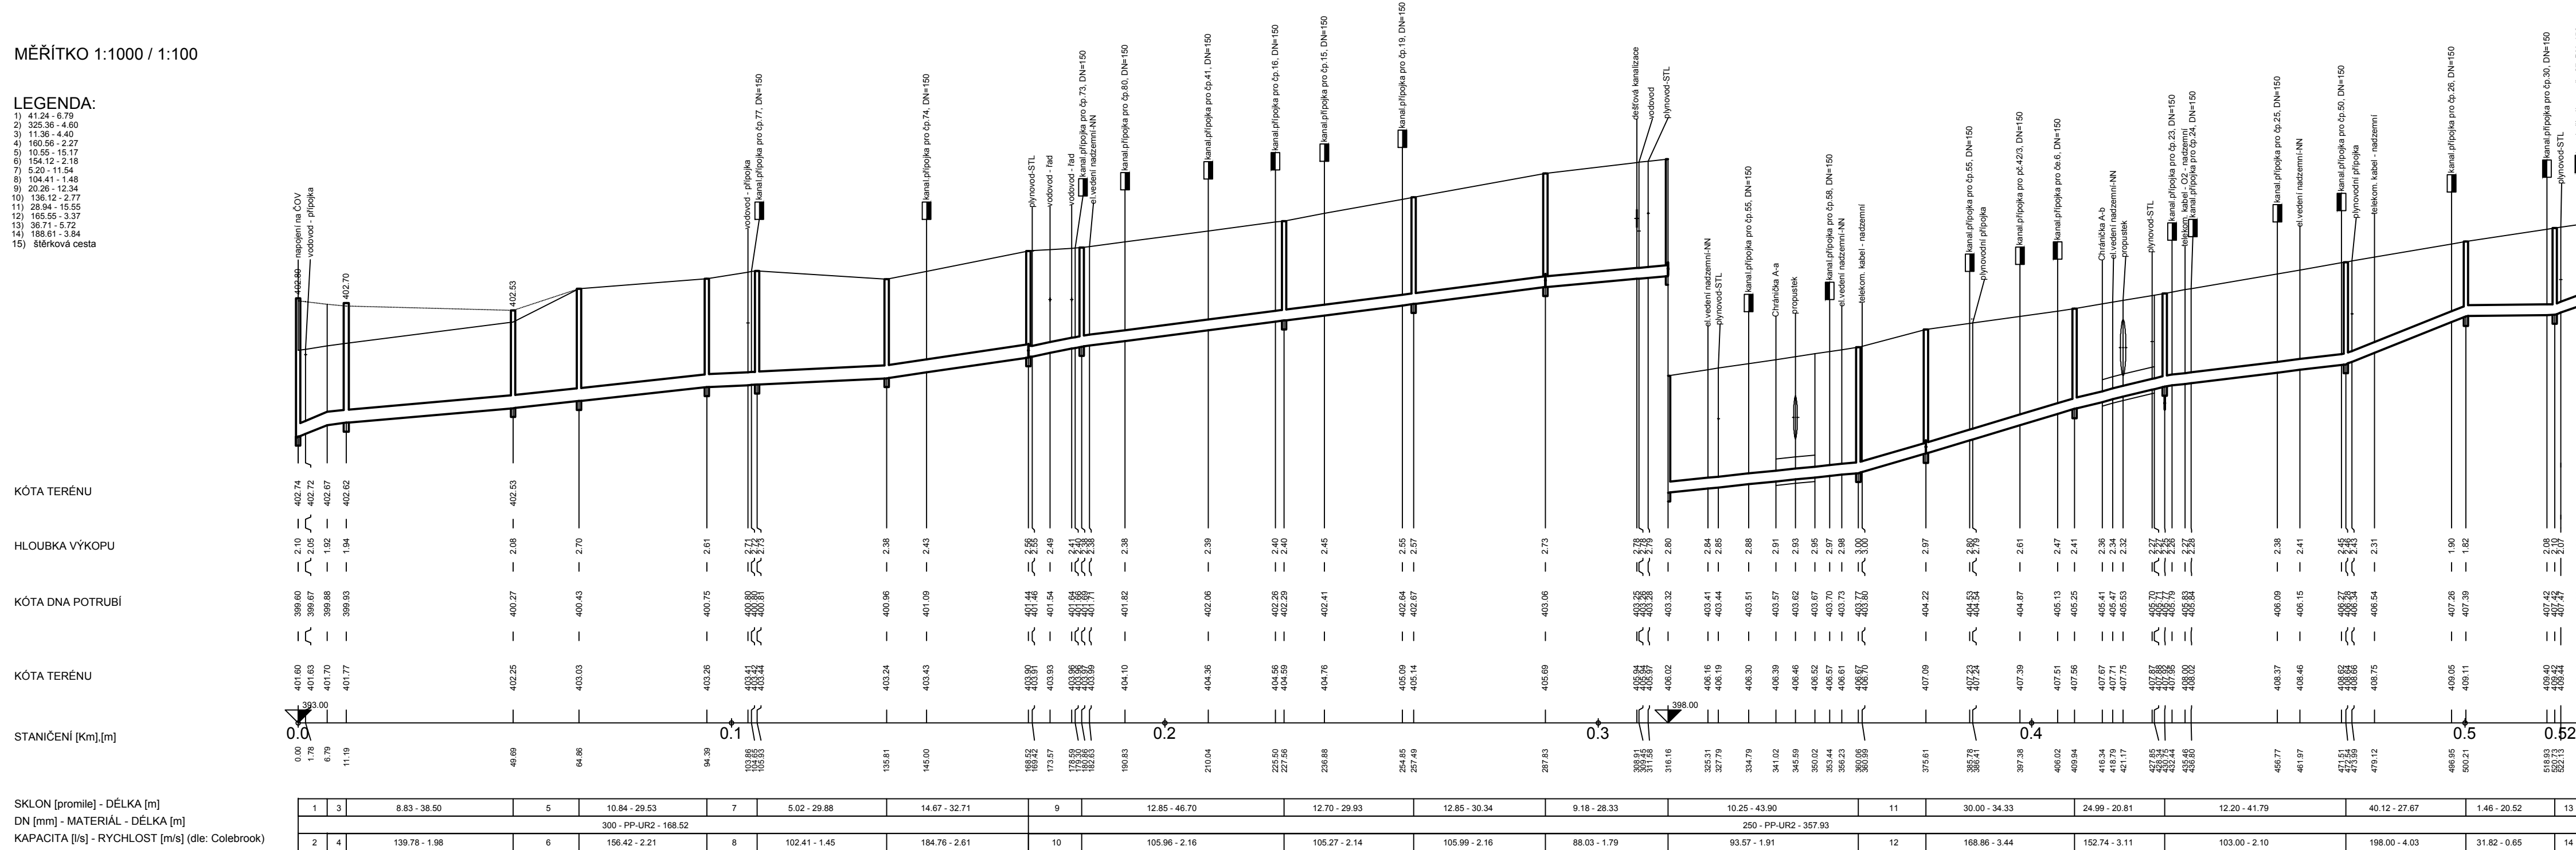

Podélný profil stoky A1

MĚŘÍTKO 1:1000 / 1:100

- LEGENDA:
- 779/5
 - 24.08 - 14.95
 - 74/2

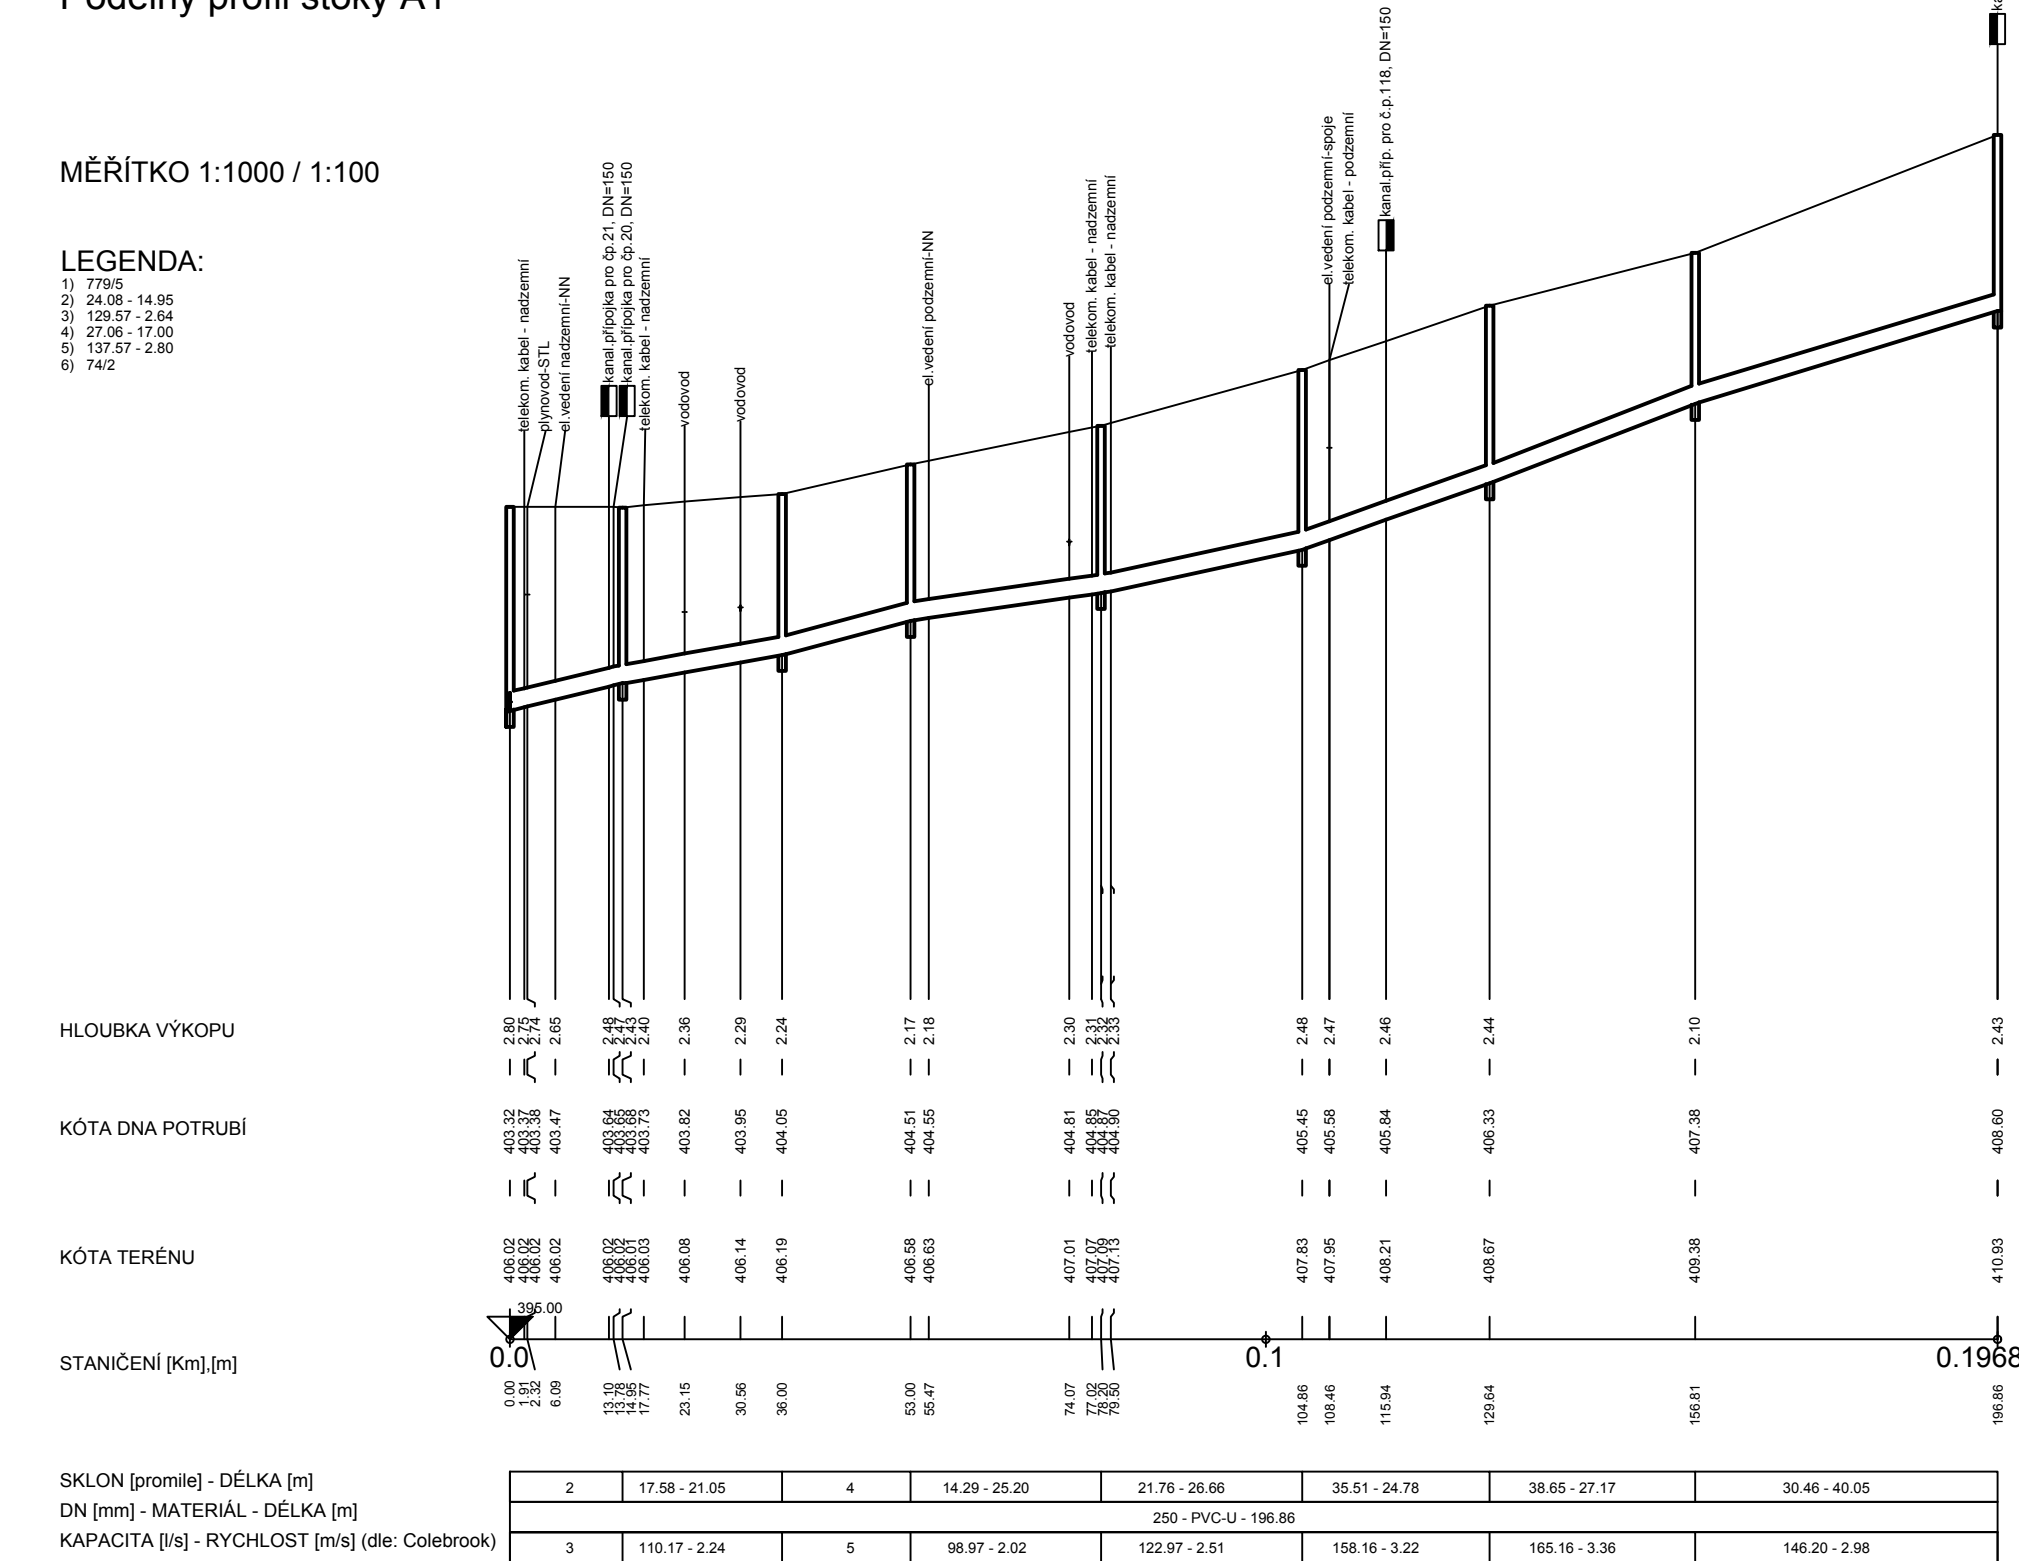

Podélný profil stoky A1

MĚŘÍTKO 1:1000 / 1:100

- LEGENDA:
- 779/5
 - 24.08 - 14.95
 - 74/2



ODPOVÍDÁ SKUTEČNÉMU PROVEDENÍ

DOKUMENTACE SKUTEČNÉHO PROVEDENÍ STAVBY			Ing. ŠLEMENDA TOMÁŠ	
ODP. PROJEKTANT: Ing. ŠLEMENDA T.	VYPRACOVAL: ŠLEMENDOVÁ B.	DATUM: 05/2022	HUSOVA 606, BLOVICE Projektová a inženýrská činnost IČO: 64871061	

INDEX ZMĚNY	POPIS ZMĚNY	DATUM	PROVEDL	PODPIS

AKCE:	PŘEDSLAV - ODKANALIZOVÁNÍ A ČIŠTĚNÍ ODPADNÍCH VOD	INVESTOR:	OBEC PŘEDSLAV Předslav 53, 339 01 Klatovy
		ZPRACOVAL:	Ing. Vraný
ČÍSLO ZAKÁZKY:	10/2017	PROJEKTANT:	Ing. Vraný
		HLAVNÍ INŽENÝR PROJEKTU:	Ing. Vraný
DATUM:	10/2017		
POČET LÍSTŮ:	6 A4		
MĚŘÍTKO:	1:1000/100		
STUPEŇ:	DPS		
NÁZEV VÝKRESU:	SO 01 Kanalizace		
ČÍSLO VÝKRESU:	D1.1.02		

VÝKRES JE DUŠEVNÍM MAJETKEM VP a.s. NESMÍ BÝT POUŽIT A KOPÍROVÁN TŘETÍ OSOBOU, JI PŘEDÁN CI JINAK S NÍM NAKLÁDANO BEZ PÍSEMNÉHO POVOLENÍ VP a.s.