

ÚZEMÍ	Předslav (734446)															
POVRCH ÚZEMÍ	asfalt															
PARCELY	779/5	794/2	1	2	1390	794/2	790/23	779/5	790/17	779/5	776/1					
VZDÁLENOST ŠACHET	29.04	21.07	17.68	49.75	39.46	44.08	34.60	17.65	23.98	39.96	34.69	5.55	37.41	22.81	32.12	12.70
NÁZVY ŠACHET	SŠ-6	SŠ-1	SŠ-2	SŠ-3	SŠ-4	SŠ-5	SŠ-6	SŠ-7	SŠ-8	SŠ-9	SŠ-10	SŠ-11	SŠ-12	SŠ-13	SŠ-14	SŠ-15

Podélný profil stoky B

MĚŘÍTKO 1:1000 / 1:100

LEGENDA:

- 1) 25/2
- 2) 794/2
- 3) 41.44 - 8.35
- 4) 371.17 - 3.49
- 5) 34.41 - 12.70
- 6) 130.48 - 2.96


HLOUBKA VÝKOPU

KÓTA DNA POTRUBÍ

KÓTA TERÉNU

STANICENÍ [Km],[m]

SKLON [promile] - DÉLKA [m]	17.56 - 29.04	45.94 - 38.75	63.52 - 49.75	24.84 - 39.46	19.06 - 44.08	53.18 - 34.80	46.73 - 17.65	54.63 - 23.98	90.94 - 39.96	81.87 - 34.69	3	77.79 - 37.41	17.54 - 22.81	19.93 - 32.12	5
DN [mm] - MATERIÁL - DÉLKA [m]	250 - PVC-U - 462.55														
KAPACITA [l/s] - RYCHLOST [m/s] (dle: Colebrook)	110.12 - 2.24	180.43 - 3.08	212.96 - 4.34	131.94 - 2.88	114.86 - 2.34	194.44 - 3.96	185.94 - 3.79	197.12 - 4.02	255.40 - 5.20	242.24 - 4.93	4	236.02 - 4.81	110.04 - 2.24	117.53 - 2.39	6

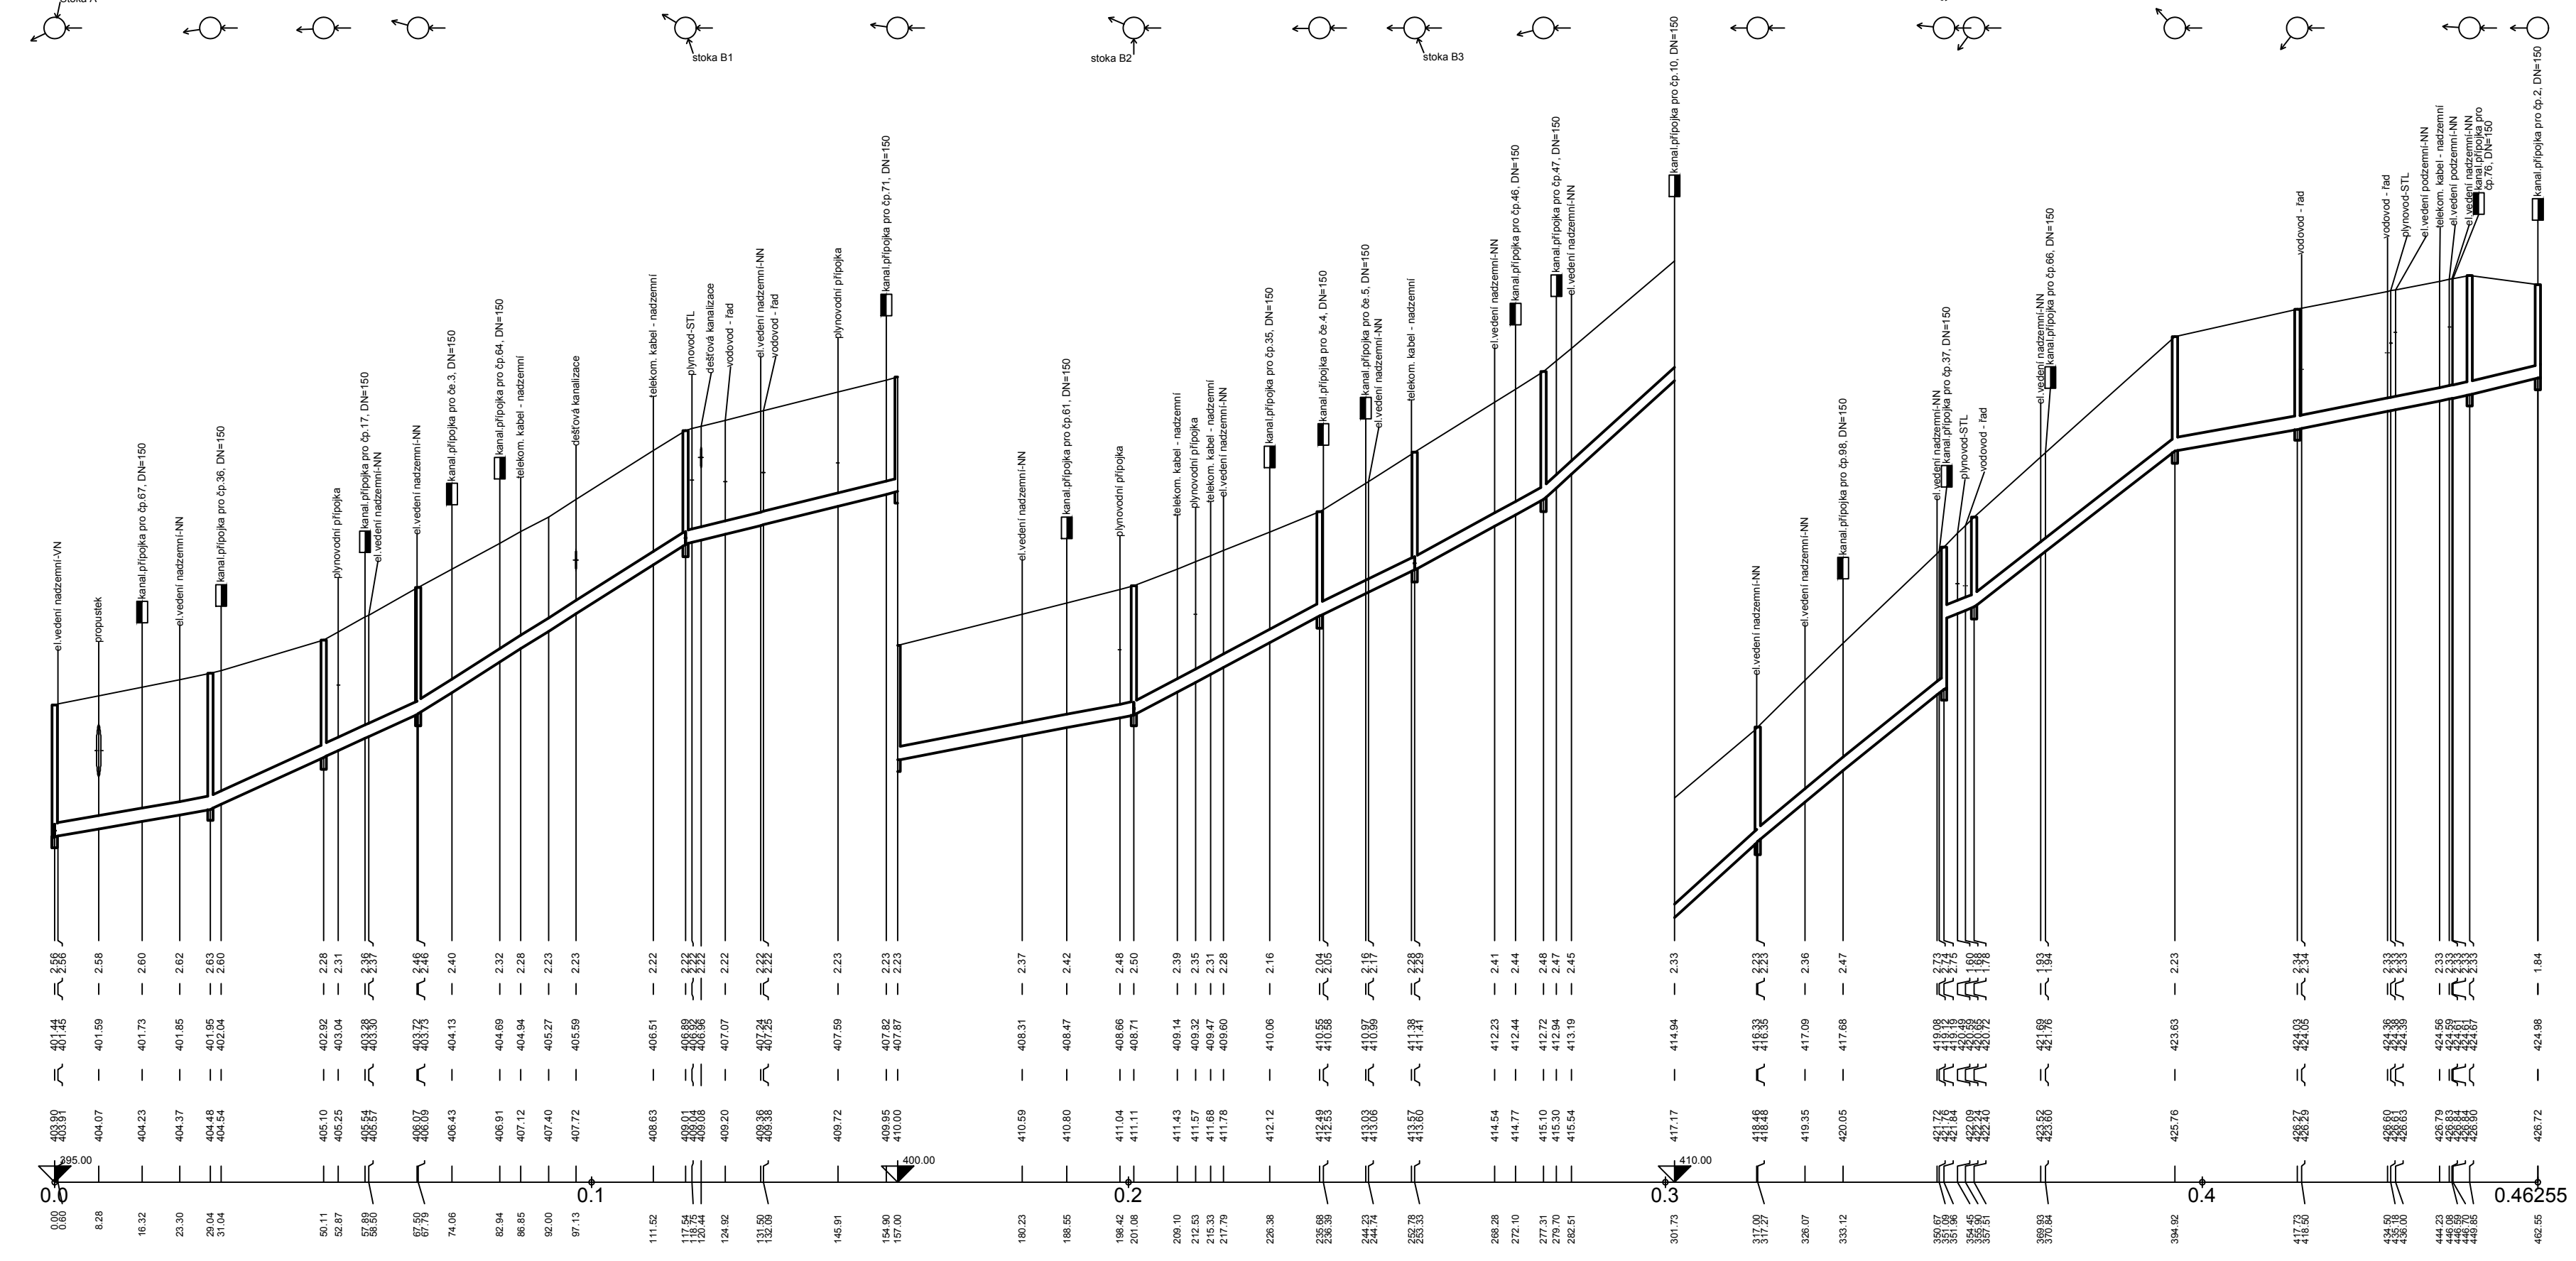

ÚZEMÍ	Předslav (734446)																
POVRCH ÚZEMÍ	asfalt																
PARCELY	42.87	38.41	50.26	794/1	27.24	25.00	40.51	7.01	251/8	39.86	23.59	33.58	45.05	35.67	30.47	8.09	37.60
VZDÁLENOST ŠACHET	SŠ-4	SŠ-1	SŠ-2	SŠ-3	SŠ-4	SŠ-5	SŠ-6	SŠ-7	SŠ-8	SŠ-9	SŠ-10	SŠ-11	SŠ-12	SŠ-13	SŠ-14	SŠ-15	

Podélný profil stoky B1

MĚŘÍTKO 1:1000 / 1:100

LEGENDA:

- 1) 794/2
- 2) 1390
- 3) 25/2
- 4) 3.99 - 7.01
- 5) 52.20 - 1.67
- 6) 247.2
- 7) 247.8
- 8) 23.49 - 8.09
- 9) 27.41 - 2.81
- 10) 776/3


HLOUBKA VÝKOPU

KÓTA DNA POTRUBÍ

KÓTA TERÉNU

STANICENÍ [Km],[m]

SKLON [promile] - DÉLKA [m]	24.03 - 42.87	25.77 - 38.41	20.89 - 50.26	17.99 - 27.24	20.80 - 25.00	23.20 - 40.51	4	19.82 - 39.86	72.49 - 23.59	71.47 - 33.58	37.07 - 45.05	28.32 - 35.67	34.13 - 30.47	8	33.78 - 37.60
DN [mm] - MATERIÁL - DÉLKA [m]	250 - PVC-U - 462.51														
KAPACITA [l/s] - RYCHLOST [m/s] (dle: Colebrook)	129.42 - 2.64	134.16 - 2.73	120.43 - 2.45	111.49 - 2.27	120.16 - 2.45	127.12 - 2.59	5	117.21 - 2.39	227.70 - 4.84	226.06 - 4.61	161.66 - 3.29	140.82 - 2.87	154.98 - 3.16	9	154.15 - 3.14

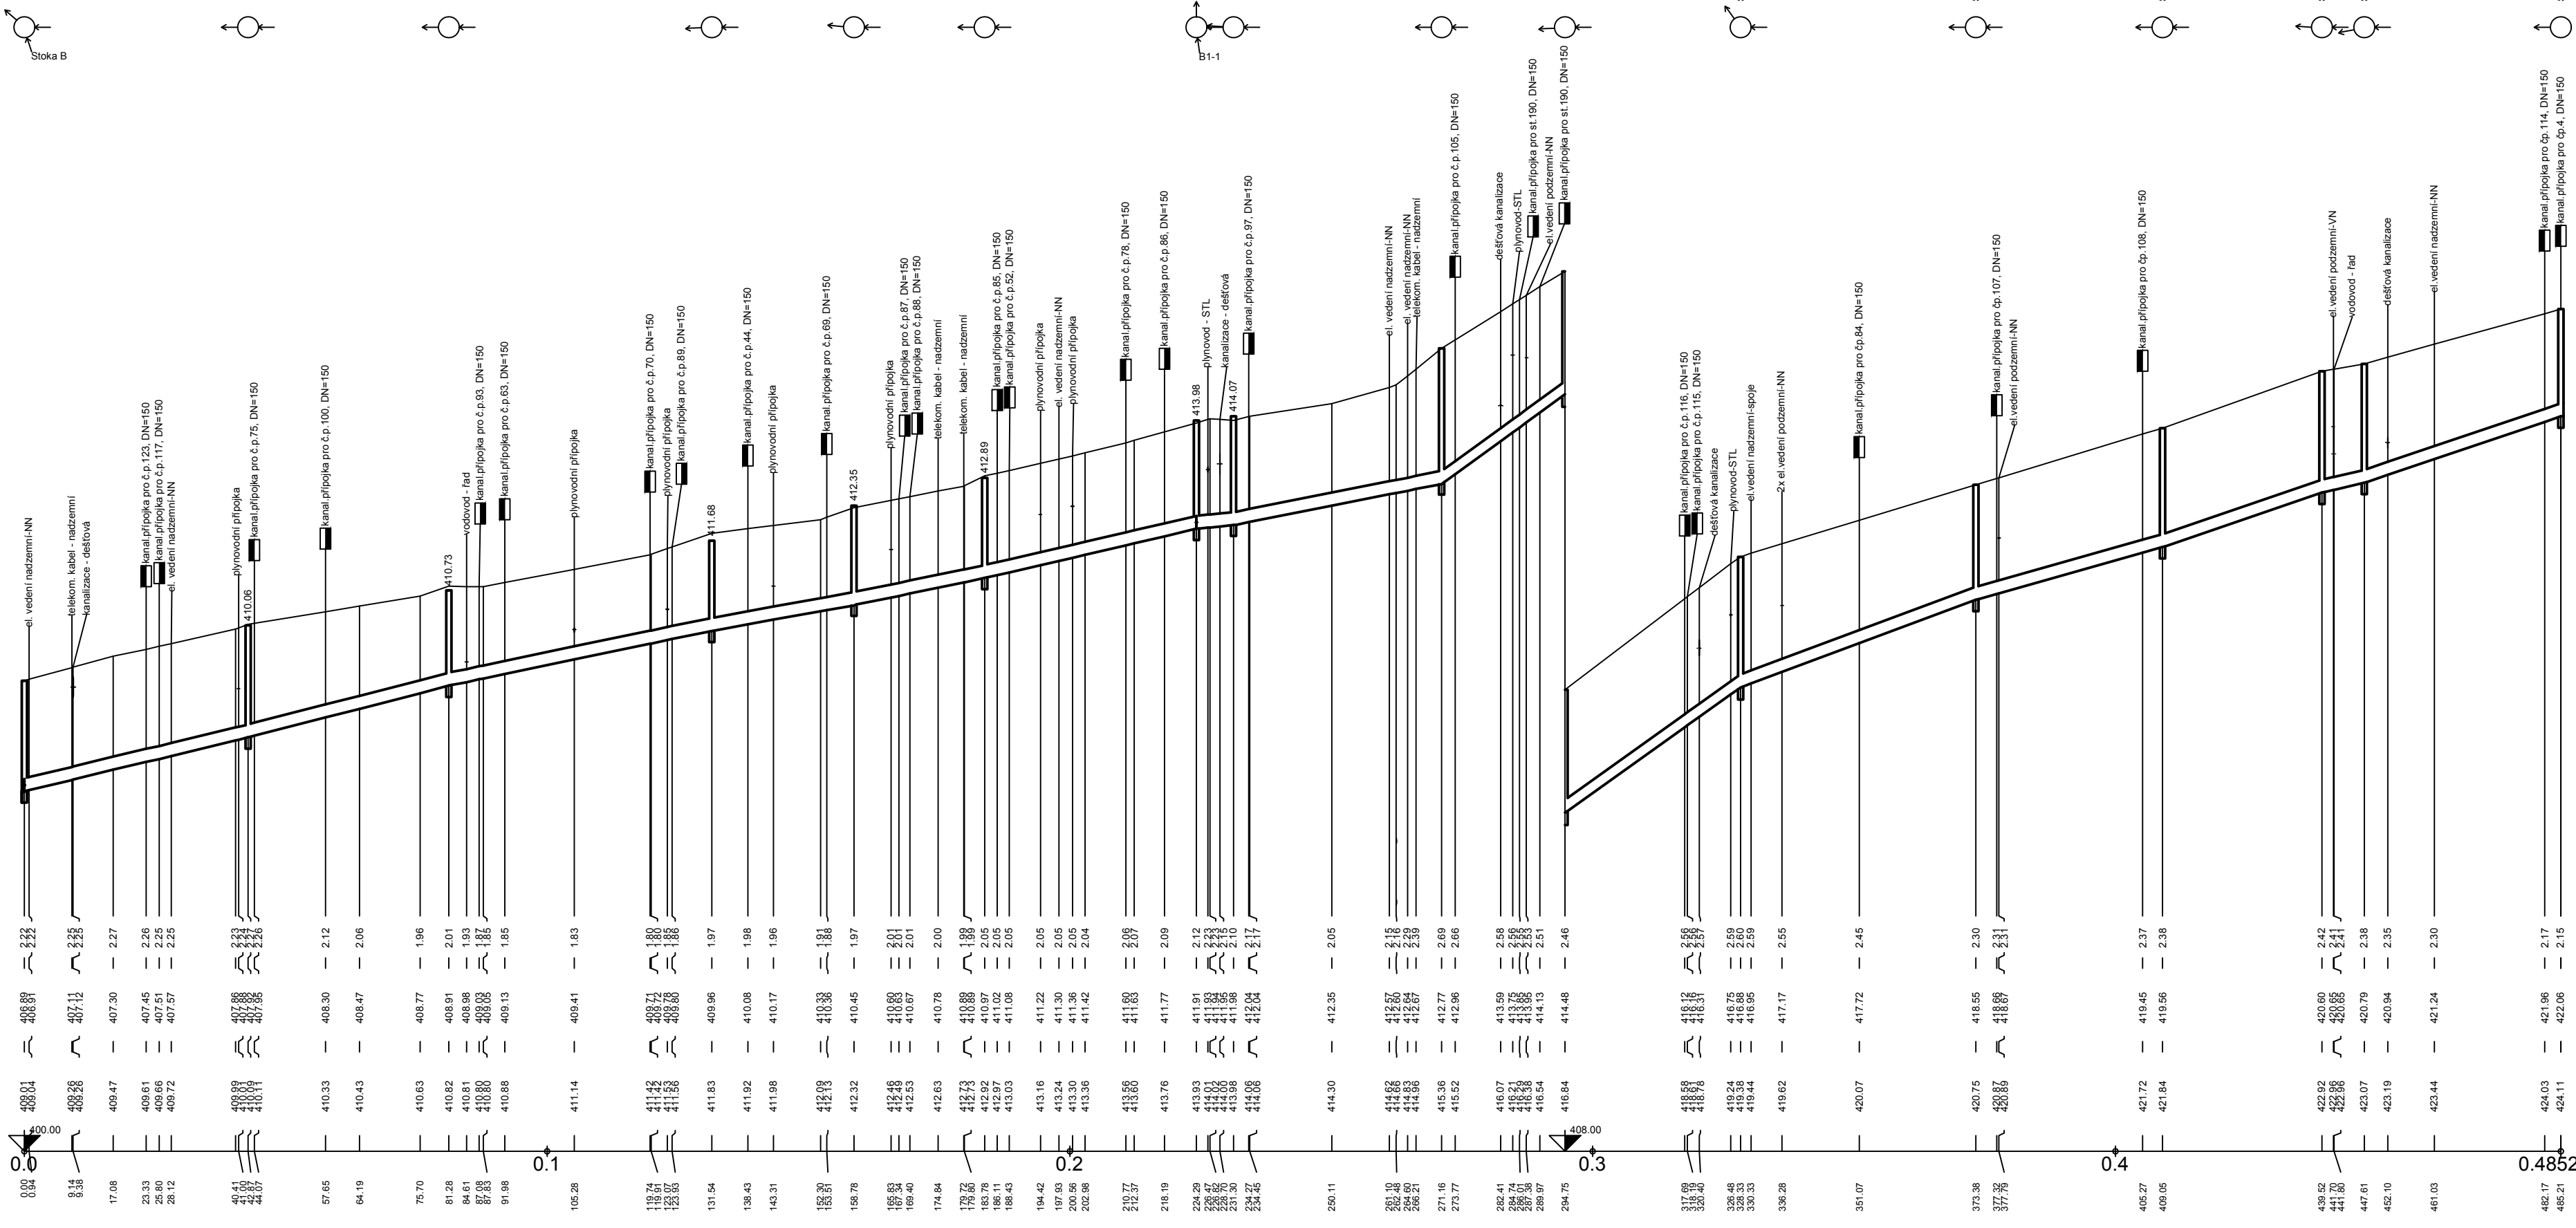

ODPOVÍDÁ SKUTEČNÉMU PROVEDENÍ

DOKUMENTACE SKUTEČNÉHO PROVEDENÍ STAVBY	Ing. ŠLEMENDA TOMÁŠ
ODP. PROJEKTANT: Ing. ŠLEMENDA T.	VYPRACOVAL: ŠLEMENDOVÁ B.
DATUM: 05/2022	IČO: 64871061

INDEX ZMĚNY	POPIS ZMĚNY	DATUM	PROVEDL.	PODPIS

AKCE: PŘEDSLAV - ODKANALIZOVÁNÍ A ČIŠTĚNÍ ODPADNÍCH VOD	INVESTOR: OBEC PŘEDSLAV Předslav 53, 339 01 Klatovy
	ZPRACOVAL: Ing. Vraný PROJEKTANT: Ing. Vraný HLAVNÍ INŽENÝR PROJEKTU: Ing. Vraný
ČÍSLO ZAKÁZKY: 2029 DATUM: 10/2017 POČET LÍSTU: 7 A4 MĚŘÍTKO: 1:1000/100 STUPEŇ: DPS	ČÍSLO VÝKRESU: D1.1.04
NÁZEV VÝKRESU: SO 01 Kanalizace	ČÍSLO VÝKRESU: D1.1.04
PODÉLNÝ PROFIL STOKY B, B1	

VÝKRES JE DŮSEVNÍM MAJETKEM VP a.s. NESMÍ BYT POUŽIT A KOPÍROVÁN TŘETÍ OSOBOU, JI PŘEDÁN ČI JINAK S NIM NAKLÁDÁNO BEZ PÍSEMNÉHO POVOLENÍ VP a.s.