


ÚZEMÍ	Předslav (557005)
POVRCH ÚZEMÍ	asfalt
PARCELY	794/1
VZDÁLENOST ŠACHET	42.92
NÁZVY ŠACHET	




Podélný profil stoky B1-1

MĚŘÍTKO 1:1000 / 1:100

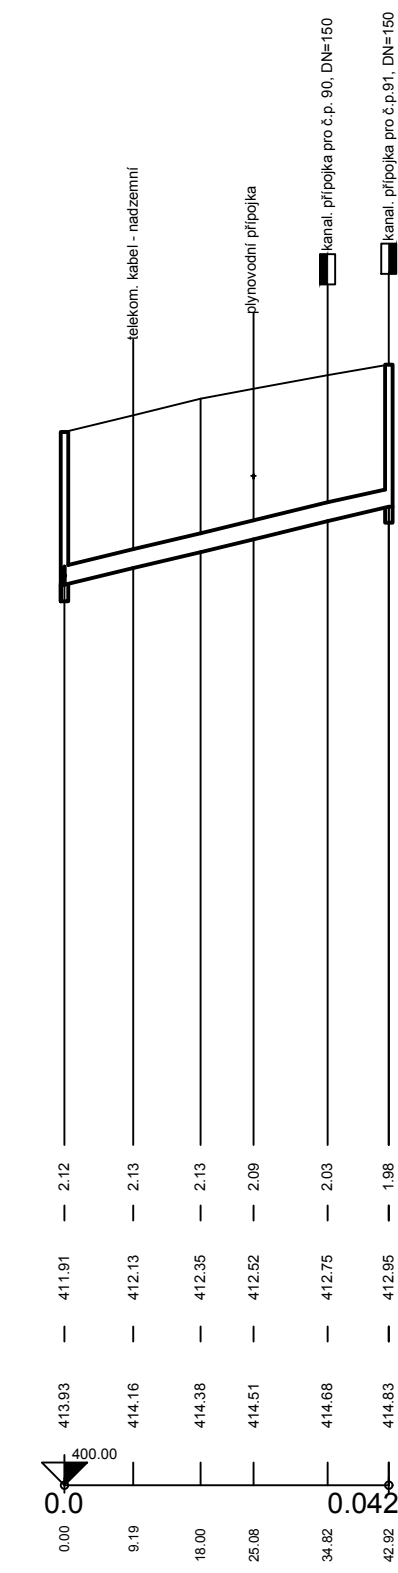

SKLON [promile] - DÉLKA [m]	24.23 - 42.92
DN [mm] - MATERIÁL - DÉLKA [m]	250 - PVC-U - 42.92
KAPACITA [l/s] - RYCHLOST [m/s] (dle: Colebrook)	129.99 - 2.65


ÚZEMÍ	Předslav (734446)
POVRCH ÚZEMÍ	asfalt
PARCELY	251/8
VZDÁLENOST ŠACHET	6.45, 41.33, 19.10, 27.58, 43.34, 33.74
NÁZVY ŠACHET	

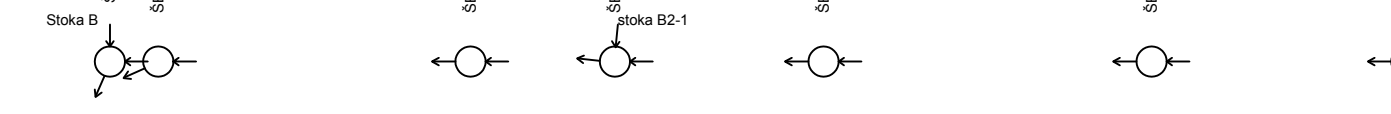

Podélný profil stoky B2


MĚŘÍTKO 1:1000 / 1:100

LEGENDA:
1) 790/23
2) 31.01 - 6.45
3) 147.54 - 3.01

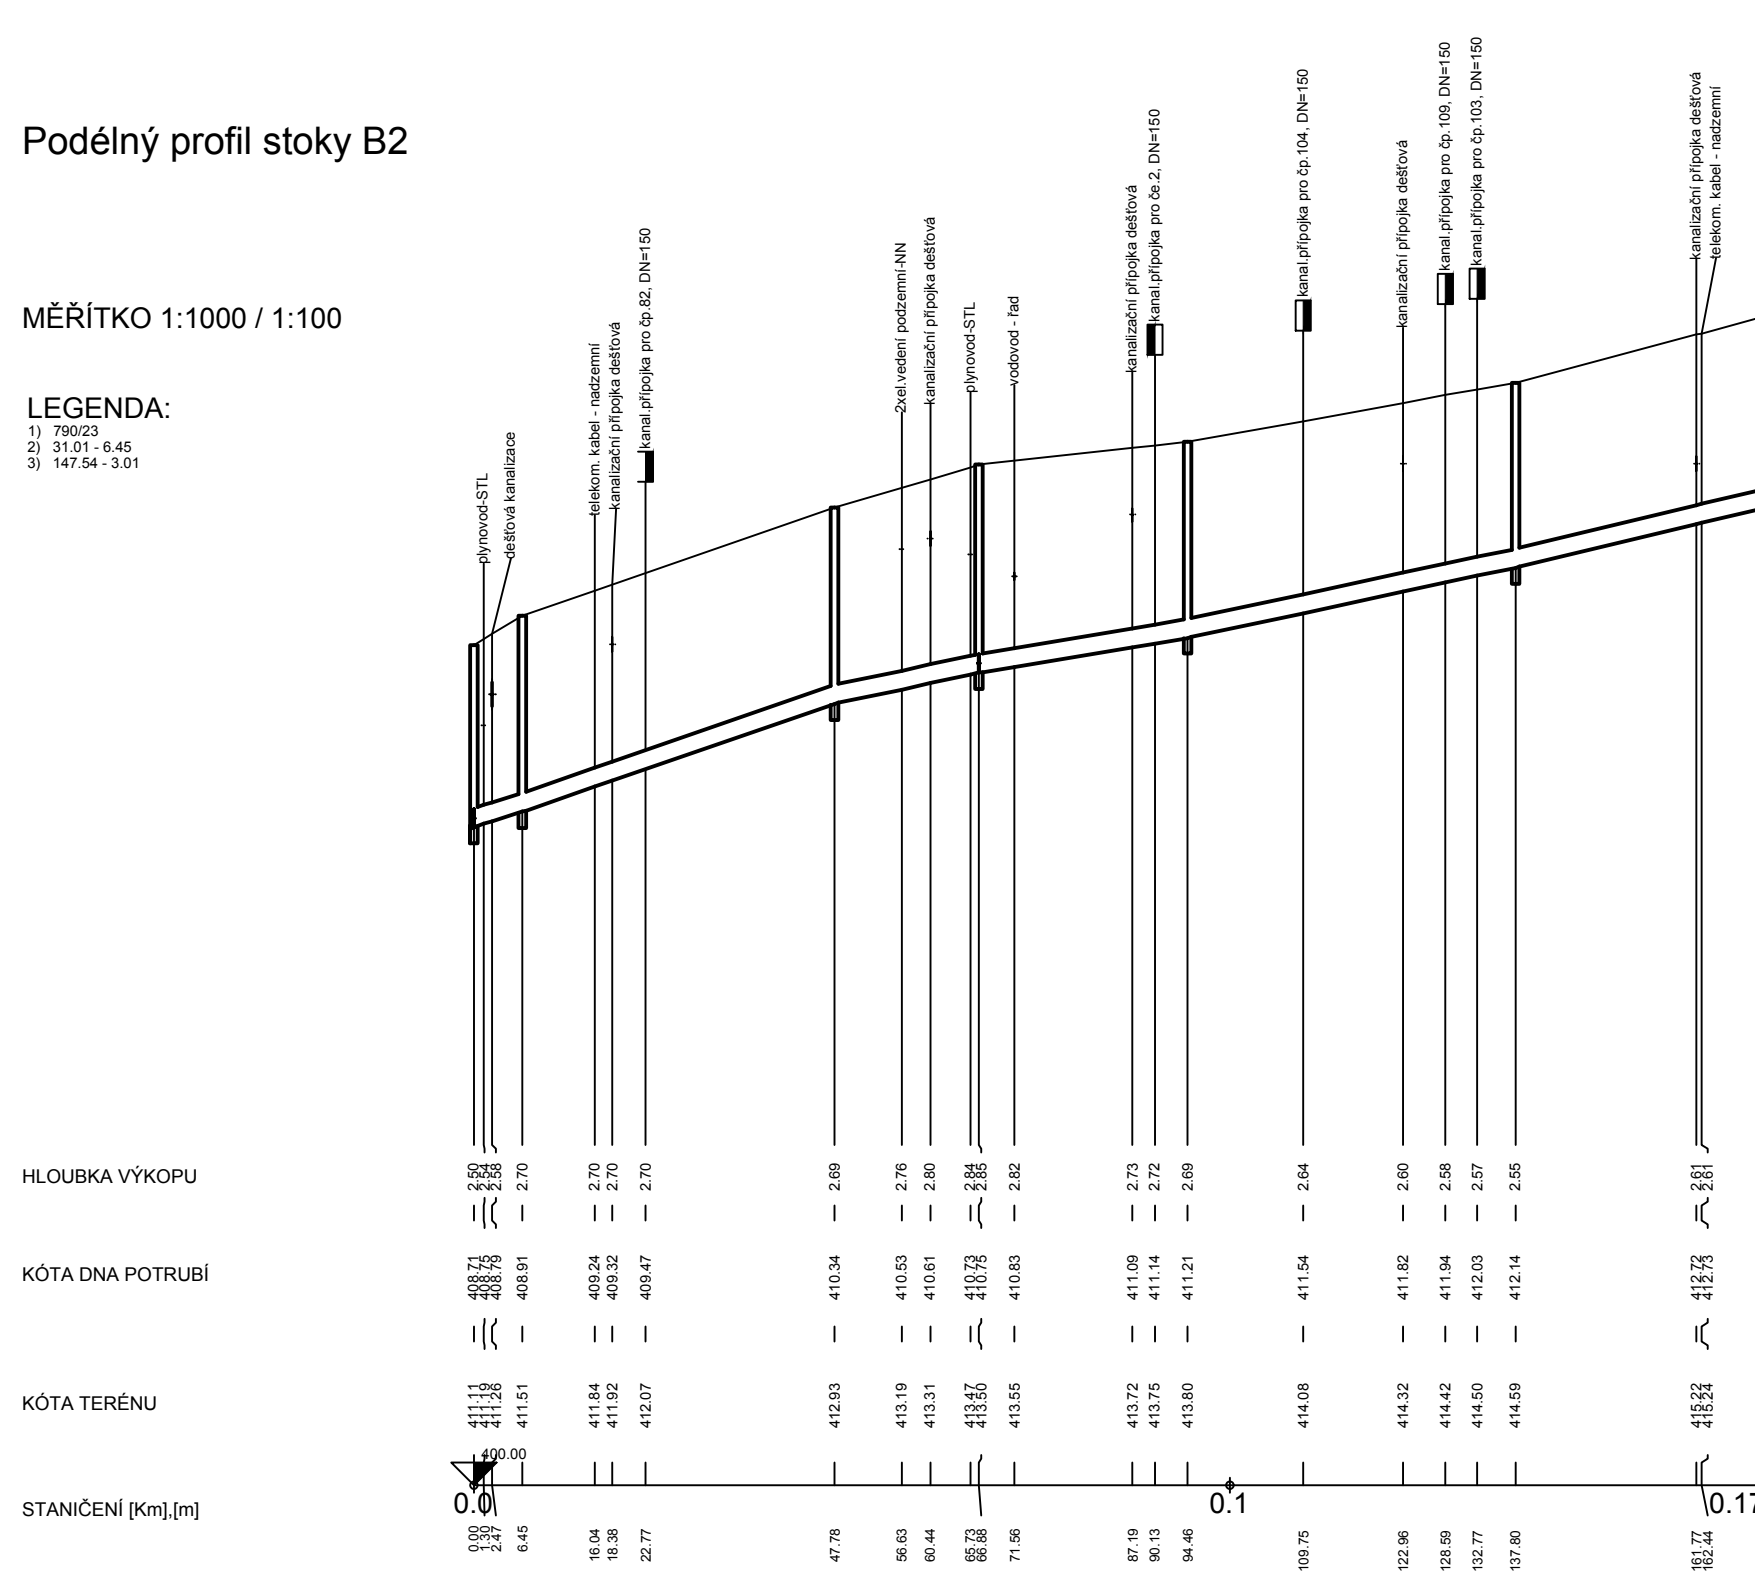

SKLON [promile] - DÉLKA [m]	2	34.60 - 41.33	21.47 - 19.10	16.68 - 27.58	21.46 - 43.34	24.01 - 33.74
DN [mm] - MATERIÁL - DÉLKA [m]		250 - PVC-U - 171.54		250 - PVC-U - 171.54		
KAPACITA [l/s] - RYCHLOST [m/s] (dle: Colebrook)	3	156.07 - 3.18	122.13 - 2.49	107.23 - 2.18	122.11 - 2.49	129.37 - 2.64


ÚZEMÍ	Předslav (734446)
POVRCH ÚZEMÍ	asfalt
PARCELY	251/8
VZDÁLENOST ŠACHET	39.18, 37.66, 8.23
NÁZVY ŠACHET	

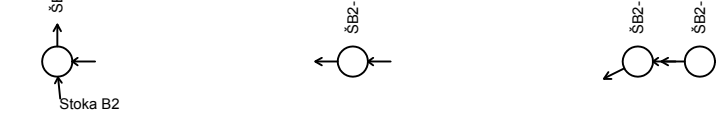

Podélný profil stoky B2-1


MĚŘÍTKO 1:1000 / 1:100

LEGENDA:
3) 7/1

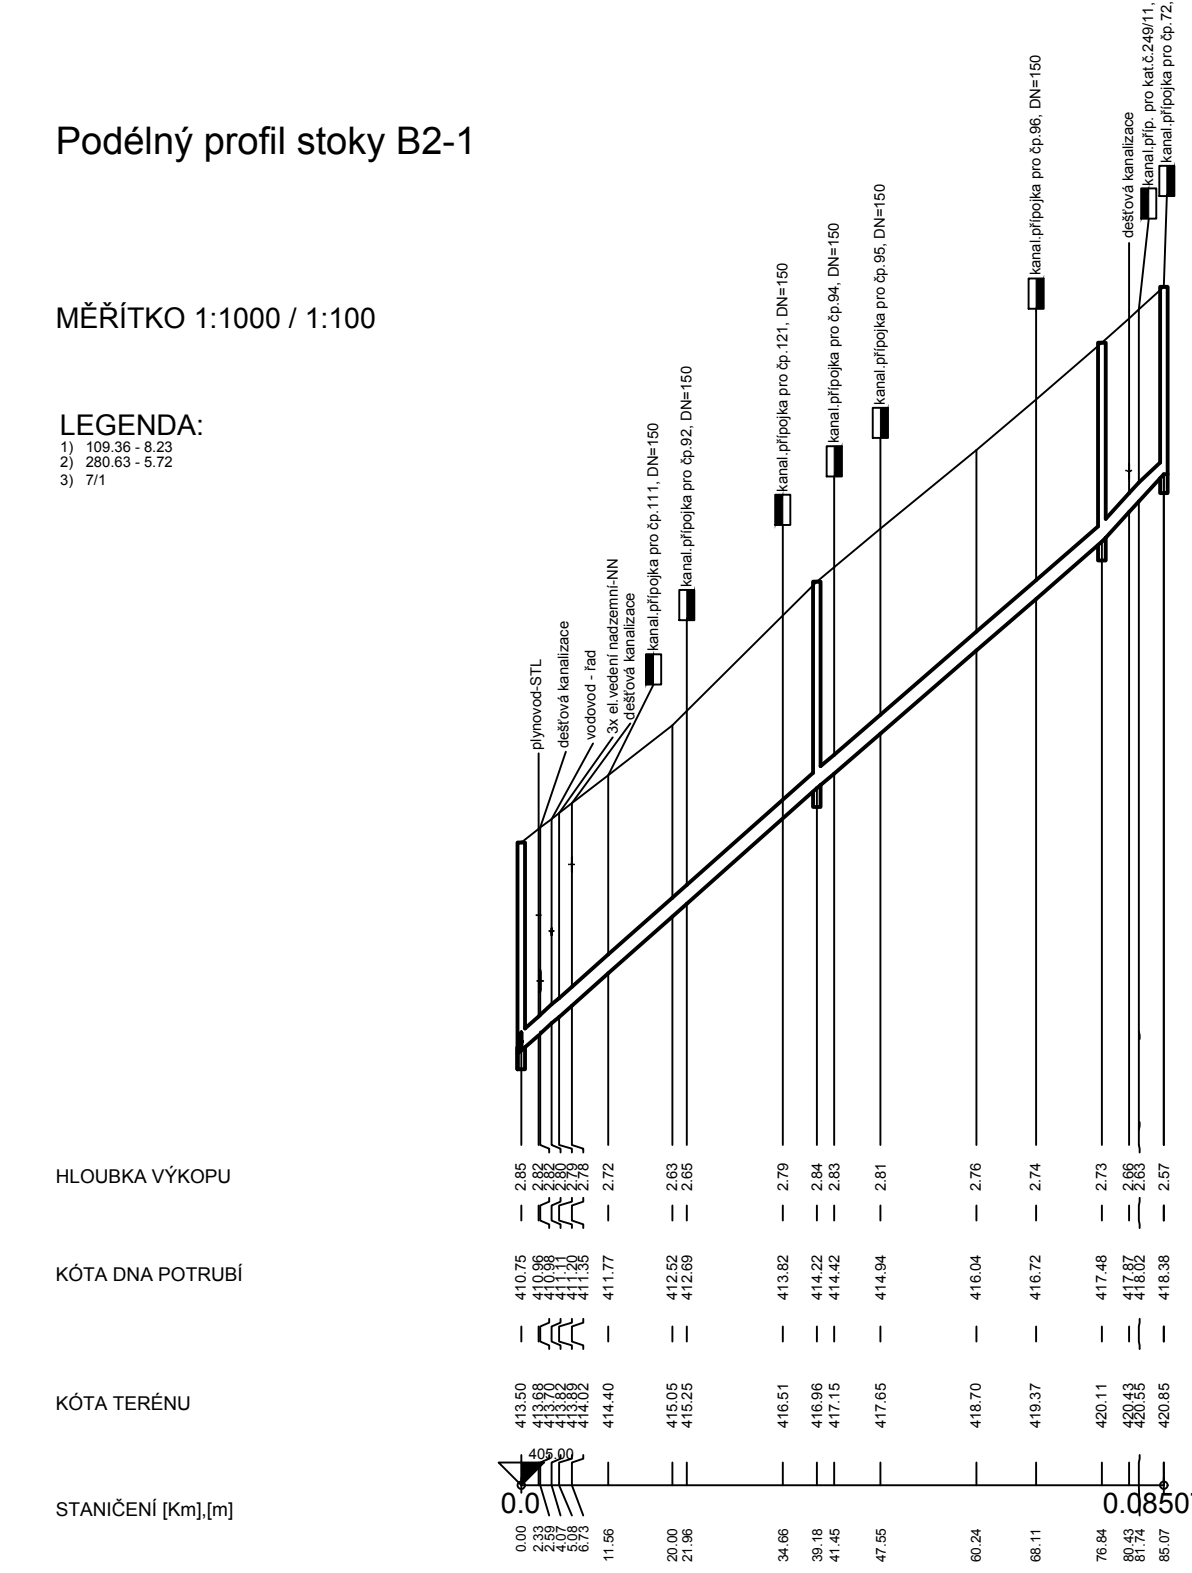

SKLON [promile] - DÉLKA [m]		88.57 - 39.18	86.56 - 37.66	1
DN [mm] - MATERIÁL - DÉLKA [m]		250 - PVC-U - 85.07		
KAPACITA [l/s] - RYCHLOST [m/s] (dle: Colebrook)		252.13 - 5.14	249.21 - 5.08	2


ÚZEMÍ	Předslav (734446)
POVRCH ÚZEMÍ	asfalt
PARCELY	790/23
VZDÁLENOST ŠACHET	13.25, 11.81, 17.73
NÁZVY ŠACHET	

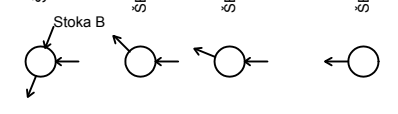

Podélný profil stoky B3

MĚŘÍTKO 1:1000 / 1:100

LEGENDA:
1) asfalt
2) 134.34 - 13.25
3) 311.51 - 6.35
4) 110.08 - 11.81
5) 281.57 - 5.74

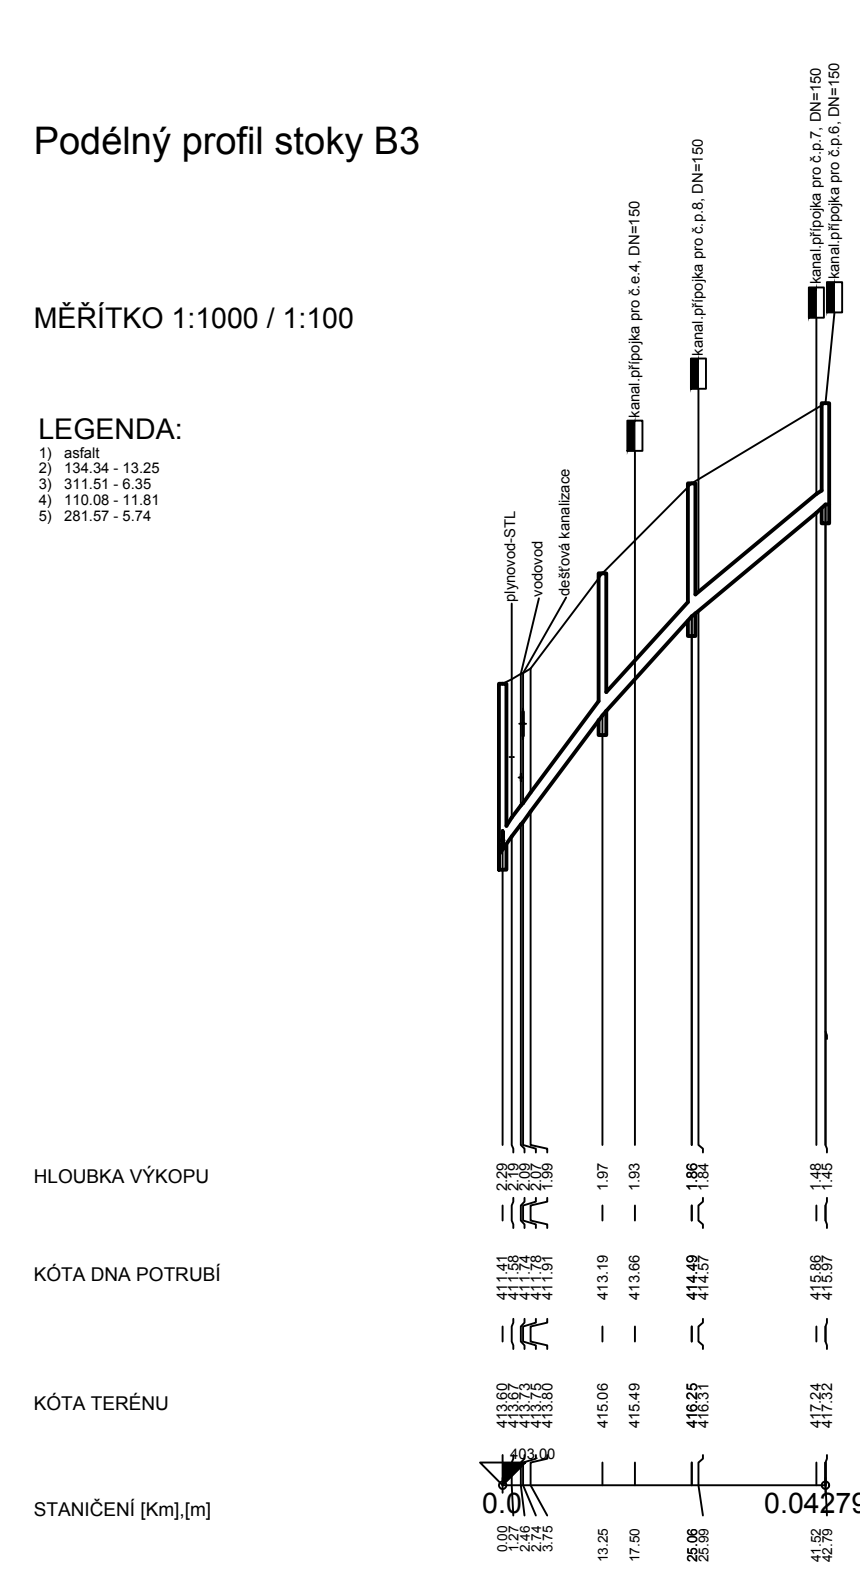

SKLON [promile] - DÉLKA [m]	2	4	83.47 - 17.73
DN [mm] - MATERIÁL - DÉLKA [m]			250 - PVC-U - 42.79
KAPACITA [l/s] - RYCHLOST [m/s] (dle: Colebrook)	3	5	244.65 - 4.98



ODPOVÍDÁ SKUTEČNÉMU PROVEDENÍ		DOKUMENTACE SKUTEČNÉHO PROVEDENÍ STAVBY		Ing. ŠLEMENDA TOMÁŠ HUSOVA 606, BLOVICE Projektová a inženýrská činnost IČO: 64871061	
ODP. PROJEKTANT:	Ing. ŠLEMENDA T.	VYPRACOVAL:	ŠLEMENOVÁ B.	DATUM:	05/2022

INDEX ZMĚNY	POPIS ZMĚNY	DATUM	PROVEDL	PODPIS
-------------	-------------	-------	---------	--------

	VODOHOSPODÁŘSKÝ PODNIK a.s. PRAŽSKÁ 14, 303 02 PLZEŇ Tel: 377 201 630, e-mail: vhp@vhp.cz, www.vhp.cz	INVESTOR:	OBEC PŘEDSLAV Předslav 53, 339 01 Klatovy	
		ZPRACOVAL:	Ing. Vraný	
AKCE:	PŘEDSLAV - ODKANALIZOVÁNÍ A ČIŠTĚNÍ ODPADNÍCH VOD	PROJEKTANT:	Ing. Vraný	
NÁZEV VÝKRESU:		SO 01 Kanalizace	HLAVNÍ INŽENÝR PROJEKTU:	Ing. Vraný
POČET LISTŮ:	5 A4	ČÍSLO ZAKÁZKY:	2029	
MĚŘÍTKO:	1:1000/100	DATUM:	10/2017	
STUPEŇ:	DPS	POČET LISTŮ:	5 A4	
ČÍSLO VÝKRESU:	D1.1.05			

VÝKRES JE DUŠEVNÍM MAJETKEM VP a.s. NESMÍ BYT POUŽIT A KOPIOVÁN TŘETÍ OSOBOU, JI PŘEDÁN ČI JINAK S NÍM NAKLÁDANO BEZ PÍSEMNÉHO POVOLENÍ VP a.s.