


# GRAVITAČNÍ SPLAŠKOVÁ KANALIZACE:

PVC-U - DN300 (SN10)  
PVC-U - DN250 (SN10)



- HUTNĚNÝ ZÁSYP VYKOPANOU ZEMINOU  
BEZ VĚTŠÍCH ČÁSTIC - 95% PS
- HUTNĚNÝ OBSYP PÍSKEM O VEL. ZRNA MAX.40 mm  
NEBO PROSÍVKA O VEL. ZRNA MAX.11 mm - 80% PS
- HUTNĚNÉ LOŽE Z KAMENIVA fr.8-16 mm  
NEBO VÝSIVKA - 92% PS
- SANACE PODLOŽÍ Z KAMENIVA fr.32-63 mm

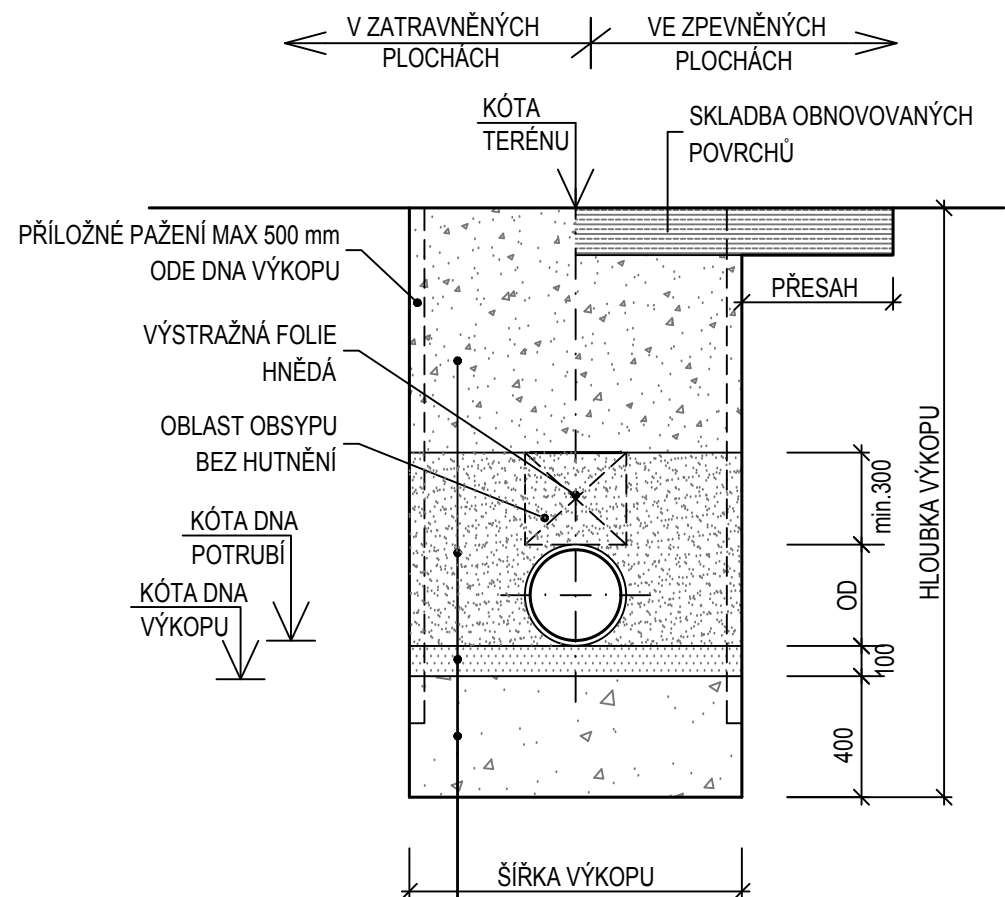

ODPOVÍDÁ SKUTEČNÉMU PROVEDENÍ

<b>DOKUMENTACE SKUTEČNÉHO PROVEDENÍ STAVBY</b>			<b>Ing. ŠLEMENDA TOMÁŠ</b> HUSOVA 606, BLOVICE Projektová a inženýrská činnost IČO: 64871061
ODP. PROJEKTANT: Ing. ŠLEMENDA T.	VYPRACOVAL: ŠLEMENDOVÁ B.	DATUM: 05/2022	

INDEX ZMĚNY	POPIS ZMĚNY	DATUM	PROVEDL	PODPIS

Bpv

	INVESTOR:	OBEC PŘEDSLAV Předslav 53, 339 01 Klatovy	
	ZPRACOVAL:	Ing. Chval	<i>Chval</i>
	PROJEKTANT:	Ing. Chval	
	HLAVNÍ INŽENÝR PROJEKTU:	Ing. Vraný	<i>Vraný</i>
AKCE:	<b>PŘEDSLAV - ODKANALIZOVÁNÍ A ČIŠTĚNÍ ODPADNÍCH VOD</b>		ČÍSLO ZAKÁZKY: 2029 DATUM: 10/2017 POČET LISTŮ: 2 A4 MĚŘÍTKO: 1:25 STUPEŇ: DPS
NÁZEV VÝKRESU:	SO 01 Kanalizace <b>VZOROVÝ PŘÍČNÝ ŘEZ ULOŽENÍ POTRUBÍ SANACE PODLOŽÍ</b>		ČÍSLO VÝKRESU: <b>D1.1.06</b>

VÝKRES JE DUŠEVNÍM MAJETKEM VP a.s. NESMÍ BÝT POUŽIT A KOPIROVÁN TŘETÍ OSOBOU, JÍ PŘEDÁN ČI JINAK S NÍM NAKLÁDÁNO BEZ PÍSEMNÉHO POVOLENÍ VP a.s.