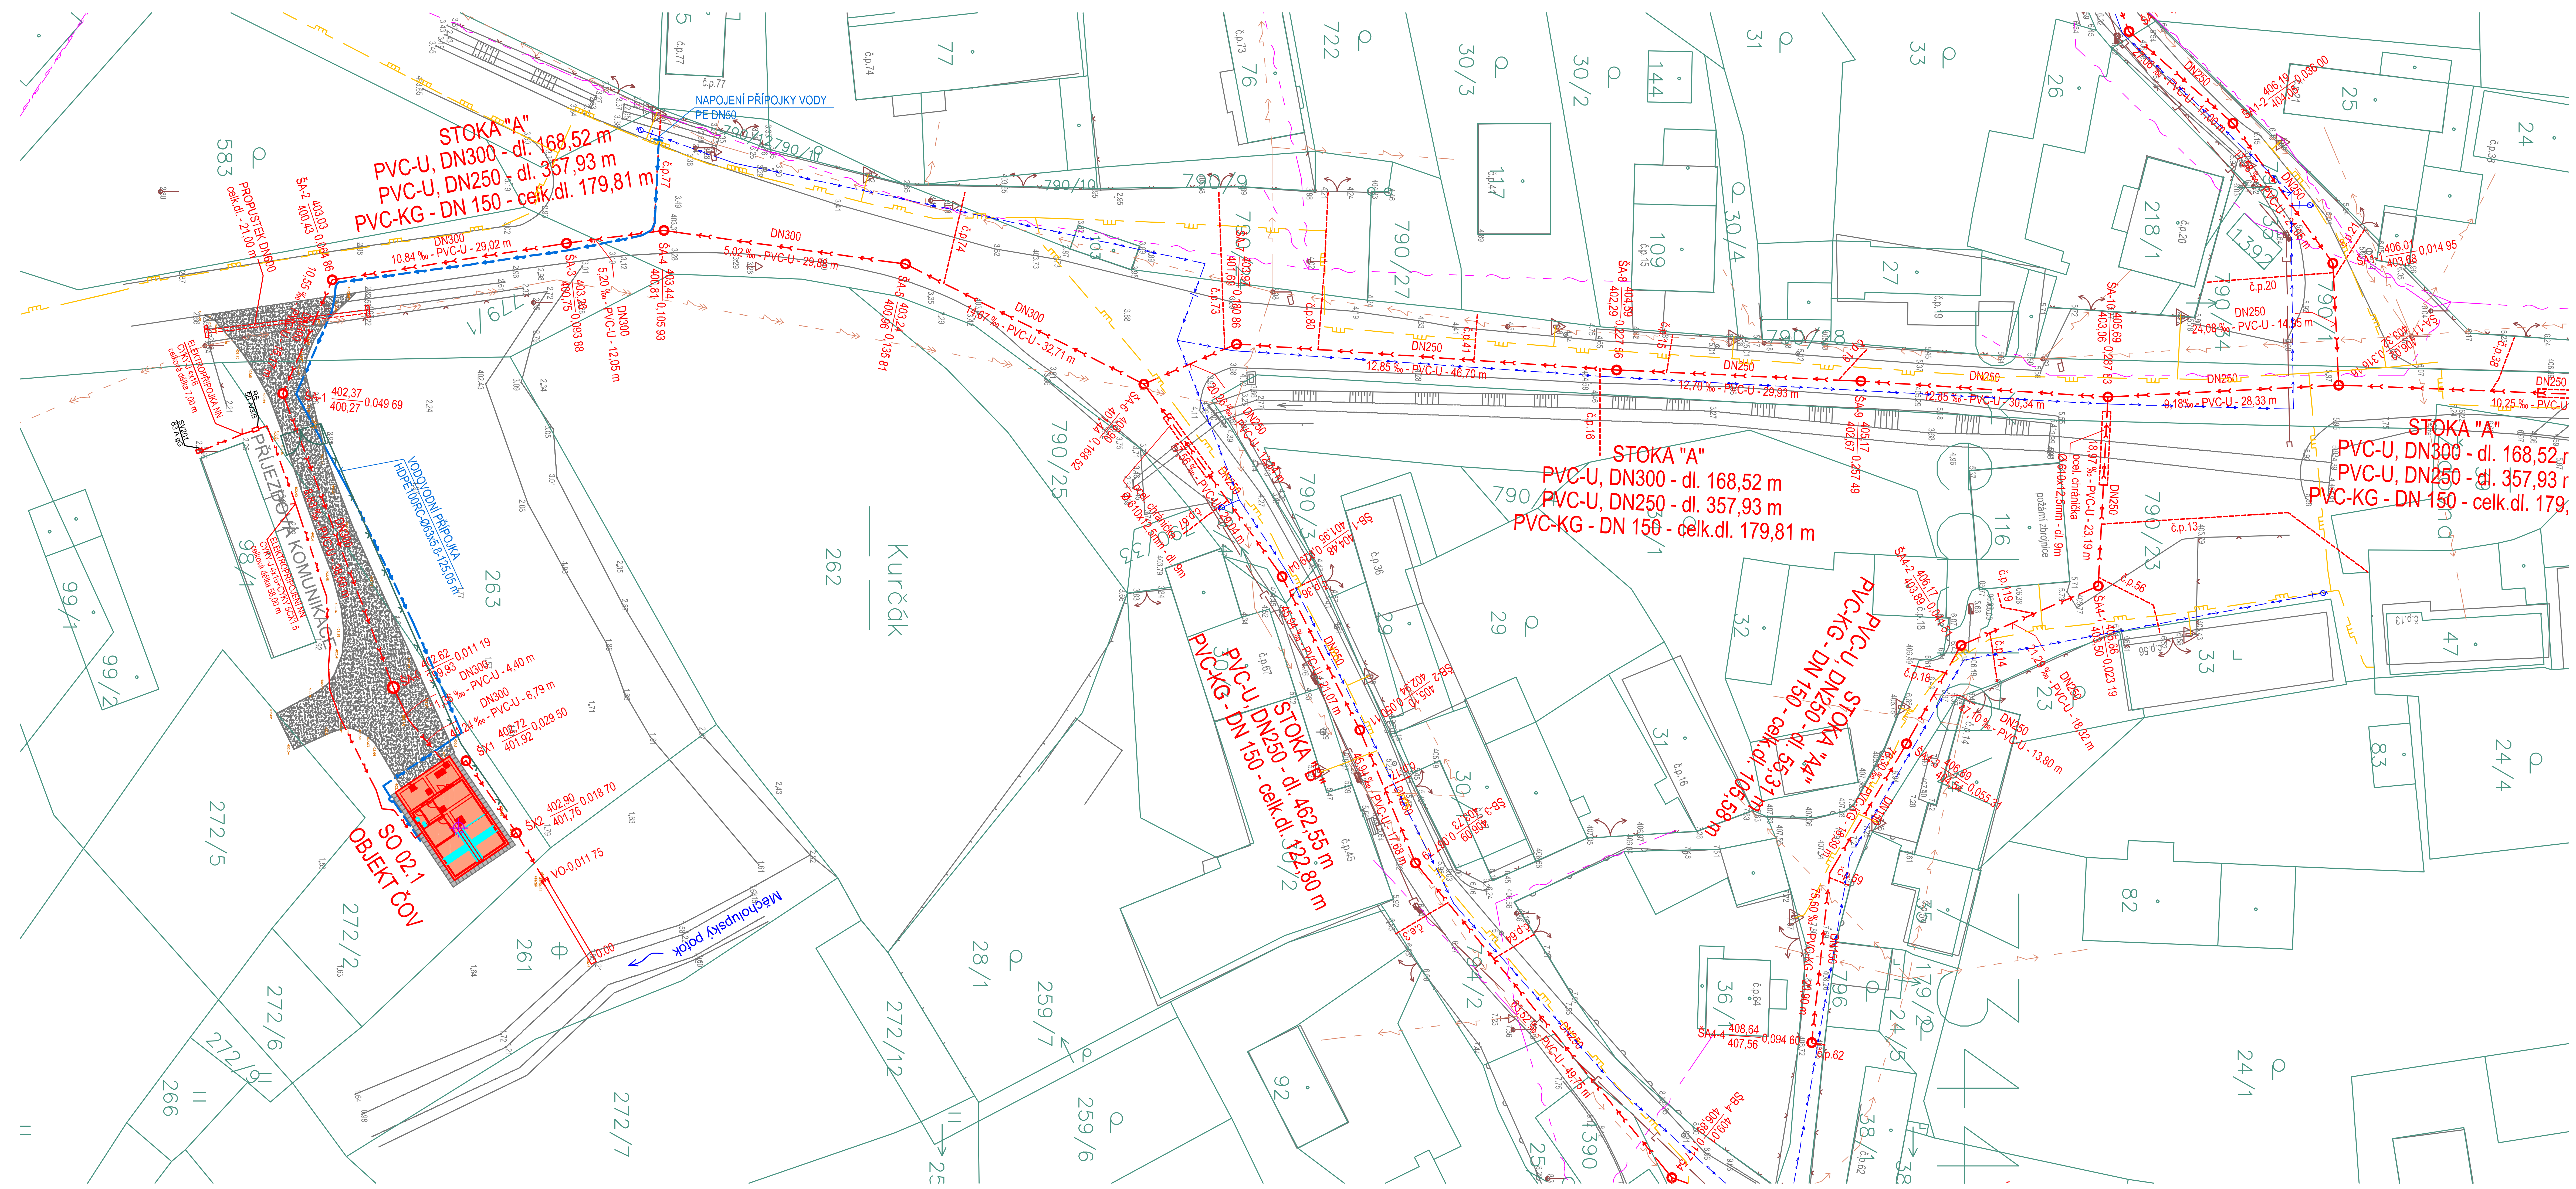
STOKA "A"
PVC-U, DN300 - dl. 168,52 m
PVC-U, DN250 - dl. 357,93 m
PVC-KG - DN 150 - celk.dl. 179,81 m
STOKA "B"
PVC-U, DN250 - dl. 462,55 m
PVC-KG - DN 150 - celk.dl. 122,80 m
STOKA "A4"
PVC-U, DN250 - dl. 55,31 m
PVC-KG - DN 150 - celk.dl. 105,58 m
SO 02.1
OBJEKT ČOV
PŘÍJEZDOVÁ KOMUNIKACE
VODOVODNÍ PŘÍPOJKA
HDPE100RC-Ø63x5,8-125,05 m
NAPOJENÍ PŘÍPOJKY VODY
PE DN50
PROPUSTEK DN600
celk.dl. - 21,00 m
ELEKTROPŘÍPOJKA NN
CYKY-J 4x16
celková délka 7,00 m
Měchoľupský potok
Kurčák
ocel. chránička
Ø610x12,5mm - dl. 9m
požární zbrojnice
ŠA-1 402,37 400,27 0,049 69
ŠA-2 403,03 400,43 0,064 86
ŠA-3 403,26 400,75 0,093 88
ŠA-4 403,44 400,81 0,105 93
ŠA-5 403,24 400,96 0,135 81
ŠA-6 404,90 401,44 0,168 52
ŠA-7 403,97 401,69 0,180 86
ŠA-8 404,59 402,29 0,227 56
ŠA-9 405,17 402,67 0,257 49
ŠA-10 405,69 403,06 0,287 83
ŠX1 402,72 401,92 0,029 50
ŠX2 402,90 401,76 0,018 70
VO-0,011 75
10,84 ‰ - PVC-U - 29,02 m
5,20 ‰ - PVC-U - 12,05 m
5,02 ‰ - PVC-U - 29,88 m
14,67 ‰ - PVC-U - 32,71 m
12,85 ‰ - PVC-U - 46,70 m
12,70 ‰ - PVC-U - 29,93 m
12,85 ‰ - PVC-U - 30,34 m
9,18 ‰ - PVC-U - 28,33 m
18,97 ‰ - PVC-U - 23,19 m
24,08 ‰ - PVC-U - 14,95 m
10,25 ‰ - PVC-U
DN300
DN250
DN150
262
263
272/5
790/25

STÁVAJÍCÍ ZAŘÍZENÍ

┤├	VEŘEJNÁ DEŠŤOVÁ KANALIZACE
	CETIN - NADZEMNÍ SDĚLOVACÍ VEDENÍ
	CETIN - PODZEMNÍ SDĚLOVACÍ VEDENÍ
	ČEZ - PODZEMNÍ VEDENÍ NÍZKÉHO NAPĚTÍ
	ČEZ - NADZEMNÍ VEDENÍ NÍZKÉHO NAPĚTÍ
	ČEZ - NADZEMNÍ VEDENÍ VYSOKÉHO NAPĚTÍ
	GASNET - PLYNOVOD STL
	VEŘEJNÝ VODOVOD

OSTATNÍ

280/4

KATASTRÁLNÍ MAPA

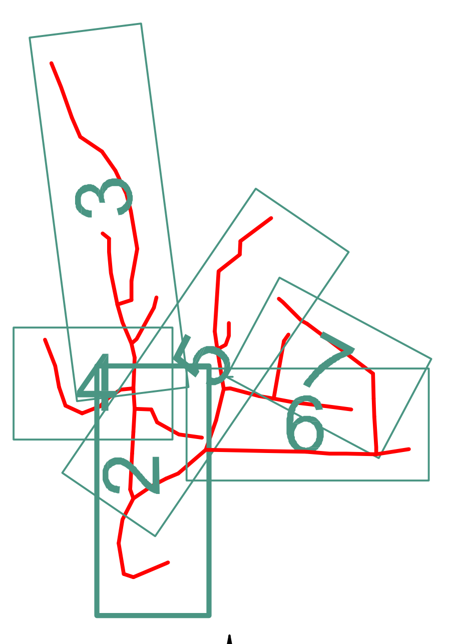

NAVRHOVANÁ ZAŘÍZENÍ

	SPLAŠKOVÁ KANALIZACE GRAVITAČNÍ
	SPLAŠKOVÁ KANALIZACE GRAVITAČNÍ PROVÁDĚNO BEZVÝKOPOVĚ PROTLAKEM
DN200	JMENOVITÁ SVĚTLOST STOKY
20,00 ‰ - PVC-U - 46,00 m	SKLON - MATERIÁL - DÉLKA
Š2 396,07 / 393,60 0,052 90	Č.ŠACHTY KÓTA POKLOPU m n.m. / KÓTA DNA STOKY m n.m. STANIČENÍ [km]
č.p.36	KANALIZAČNÍ ODBOČKY - číslo popisné objektu
	PŘÍPOJKA VODY PRO ČOV
	PŘÍPOJKA NN PRO ČOV

SEVER

IMOS IMOS Brno, a.s.
Olomoucká 704/174, 627 00 Brno
závod Brno - VHS a DS 14

ODPOVÍDÁ SKUTEČNÉMU PROVEDENÍ

DOKUMENTACE SKUTEČNÉHO PROVEDENÍ STAVBY			Ing. ŠLEMENDA TOMÁŠ HUSOVA 606, BLOVICE *Projektová a inženýrská činnost* IČO: 64871061
ODP. PROJEKTANT: Ing. ŠLEMENDA T.	*VYPRACOVAL:* ŠLEMENDOVÁ B.	*DATUM:* 05/2022	

INDEX ZMĚNY	POPIS ZMĚNY	DATUM	PROVEDL	PODPIS

Bpv

VODOHOSPODÁŘSKÝ PODNIK a.s. PRAŽSKÁ 14, 303 02 PLZEŇ Tel: 377 201 630, e-mail: vhp@vhp.cz, www.vhp.cz	INVESTOR:	OBEC PŘEDSLAV Předslav 53, 339 01 Klatovy
	ZPRACOVAL:	Ing. Chval
	PROJEKTANT:	Ing. Chval
	HLAVNÍ INŽENÝR PROJEKTU:	Ing. Vraný
AKCE: PŘEDSLAV - ODKANALIZOVÁNÍ A ČIŠTĚNÍ ODPADNÍCH VOD	ČÍSLO ZAKÁZKY:	2029
	DATUM:	10/2017
	POČET LISTŮ:	4 A4
	MĚŘÍTKO:	1:500
	STUPEŇ:	DPS
NÁZEV VÝKRESU: KOORDINAČNÍ SITUACE - 2. DÍL	ČÍSLO VÝKRESU:	C2.2

VÝKRES JE DUŠEVNÍM MAJETKEM VP a.s. NESMÍ BÝT POUŽIT A KOPÍROVÁN TŘETÍ OSOBOU, JÍ PŘEDÁN ČI JINAK S NÍM NAKLÁDÁNO BEZ PÍSEMNÉHO POVOLENÍ VP a.s.