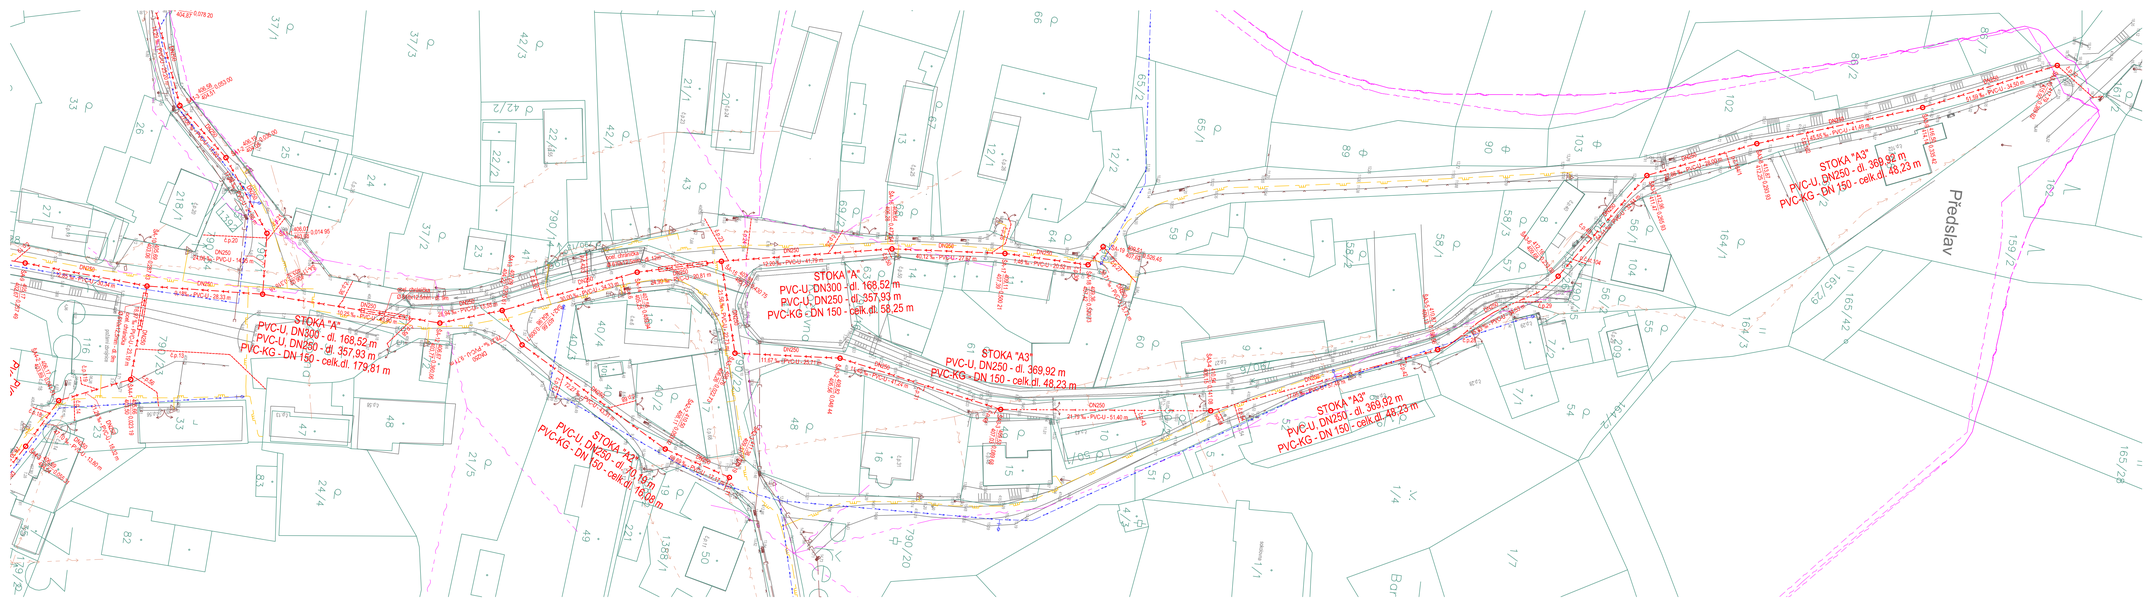

STÁVAJÍCÍ ZAŘÍZENÍ

- VEŘEJNÁ DEŠŤOVÁ KANALIZACE
- CETIN - NADZEMNÍ SDĚLOVACÍ VEDENÍ
- CETIN - PODZEMNÍ SDĚLOVACÍ VEDENÍ
- ČEZ - PODZEMNÍ VEDENÍ NÍZKÉHO NAPĚTÍ
- ČEZ - NADZEMNÍ VEDENÍ NÍZKÉHO NAPĚTÍ
- ČEZ - NADZEMNÍ VEDENÍ VYSOKÉHO NAPĚTÍ
- GASNET - PLYNOVOD STL
- VEŘEJNÝ VODOVOD

OSTATNÍ

280/4

KATASTRÁLNÍ MAPA

NAVRHOVANÁ ZAŘÍZENÍ

- SPLAŠKOVÁ KANALIZACE GRAVITAČNÍ
- SPLAŠKOVÁ KANALIZACE GRAVITAČNÍ PROVÁZENÁ BEZVYKOPOVÉ PROTLAČKAM
- JMENOVITÁ SVĚTLOST STOKY
- SKLON - MATERIÁL - DÉLKA
- Č.ŠACHTY
- KÓTA POKLOPU m n.m.
- KÓTA DNA STOKY m.n.m.
- STANIČENÍ [km]
- KANALIZAČNÍ ODBOČKY - číslo popisné objektu
- PŘÍPOJKA VODY PRO ČOV
- PŘÍPOJKA NN PRO ČOV

SEVER

IMOS Brno, a.s.
Olomoucká 704/174, 627 00 Brno
závod Brno - VHS a DS

ODPOVÍDÁ SKUTEČNÉMU PROVEDENÍ

DOKUMENTACE SKUTEČNÉHO PROVEDENÍ STAVBY			
ODP. PROJEKTANT: Ing. ŠLEMENDA T.	VYPRACOVAL: ŠLEMENDOVÁ B.	DATUM: 05/2022	Ing. ŠLEMENDA TOMÁŠ HUSOVA 606, BLOVICE Projektová a inženýrská činnost IČO: 64871061

INDEX ZMĚN	POPIS ZMĚNY	DATUM	PROVEDL	PODPIS

Bpv

VODOHOSPODÁŘSKÝ PODNIK a.s.
FRAŽSKÁ 14, 303 02 PLZEŇ
Tel: 377 201 533, e-mail: vhp@vhp.sk, www.vhp.sk

INVESTOR: OBEC PŘEDSLAV
Předslav 53, 339 01 Klatovy

ZPRACOVAL:	Ing. Chval
PROJEKTANT:	Ing. Chval
HLAVNÍ INŽENÝR PROJEKTU:	Ing. Vrkoč

AKCE:

PŘEDSLAV - ODKANALIZOVÁNÍ A ČIŠTĚNÍ ODPADNÍCH VOD

ČÍSLO ZAKÁZKY:	2029
DATUM:	10/2017
POČET LISTŮ:	6 A4
MĚŘÍTKO:	1:500
STUPEŇ:	DPS

NÁZEV VÝKRESU:

KOORDINAČNÍ SITUACE - 3. DÍL

ČÍSLO VÝKRESU: C2.3

VÝKRES JE DUŠEVNÍM MAJETKEM VP a.s. NESMÍ BÝT POUŽIT A KOPÍROVÁN TŘETÍ OSOBOU, JI PŘEDÁN ČI JINAK S NÍM NAKLÁDÁNO BEZ PÍSEMNÉHO POVOLENÍ VP a.s.